

984

980

SO 101/105 - 5.057 47 km

11  
845



Plánická 171, 339 01 Klatovy I, [www.geodezie-klatovy.cz](http://www.geodezie-klatovy.cz)

NÁZEV AKCE : geodetické zaměření plochy vrstvy ACO  
Silnice II/191 Janovice - Nýrsko - SO 201

Okres:	Klatovy	K.ú.:	Starý Láz	Číslo zakázky:	2098-2021
Zaměřil:	[REDACTED]	Objednavatel:	DOPRASTAV, a.s.		
Vyhotovil:	[REDACTED]	Souř. systém:	S-JTSK	Datum:	04-11/2021
Ověřil:	[REDACTED]	Výšk. systém:	Bpv	Měřítko:	1:1000


11  
869


984


846

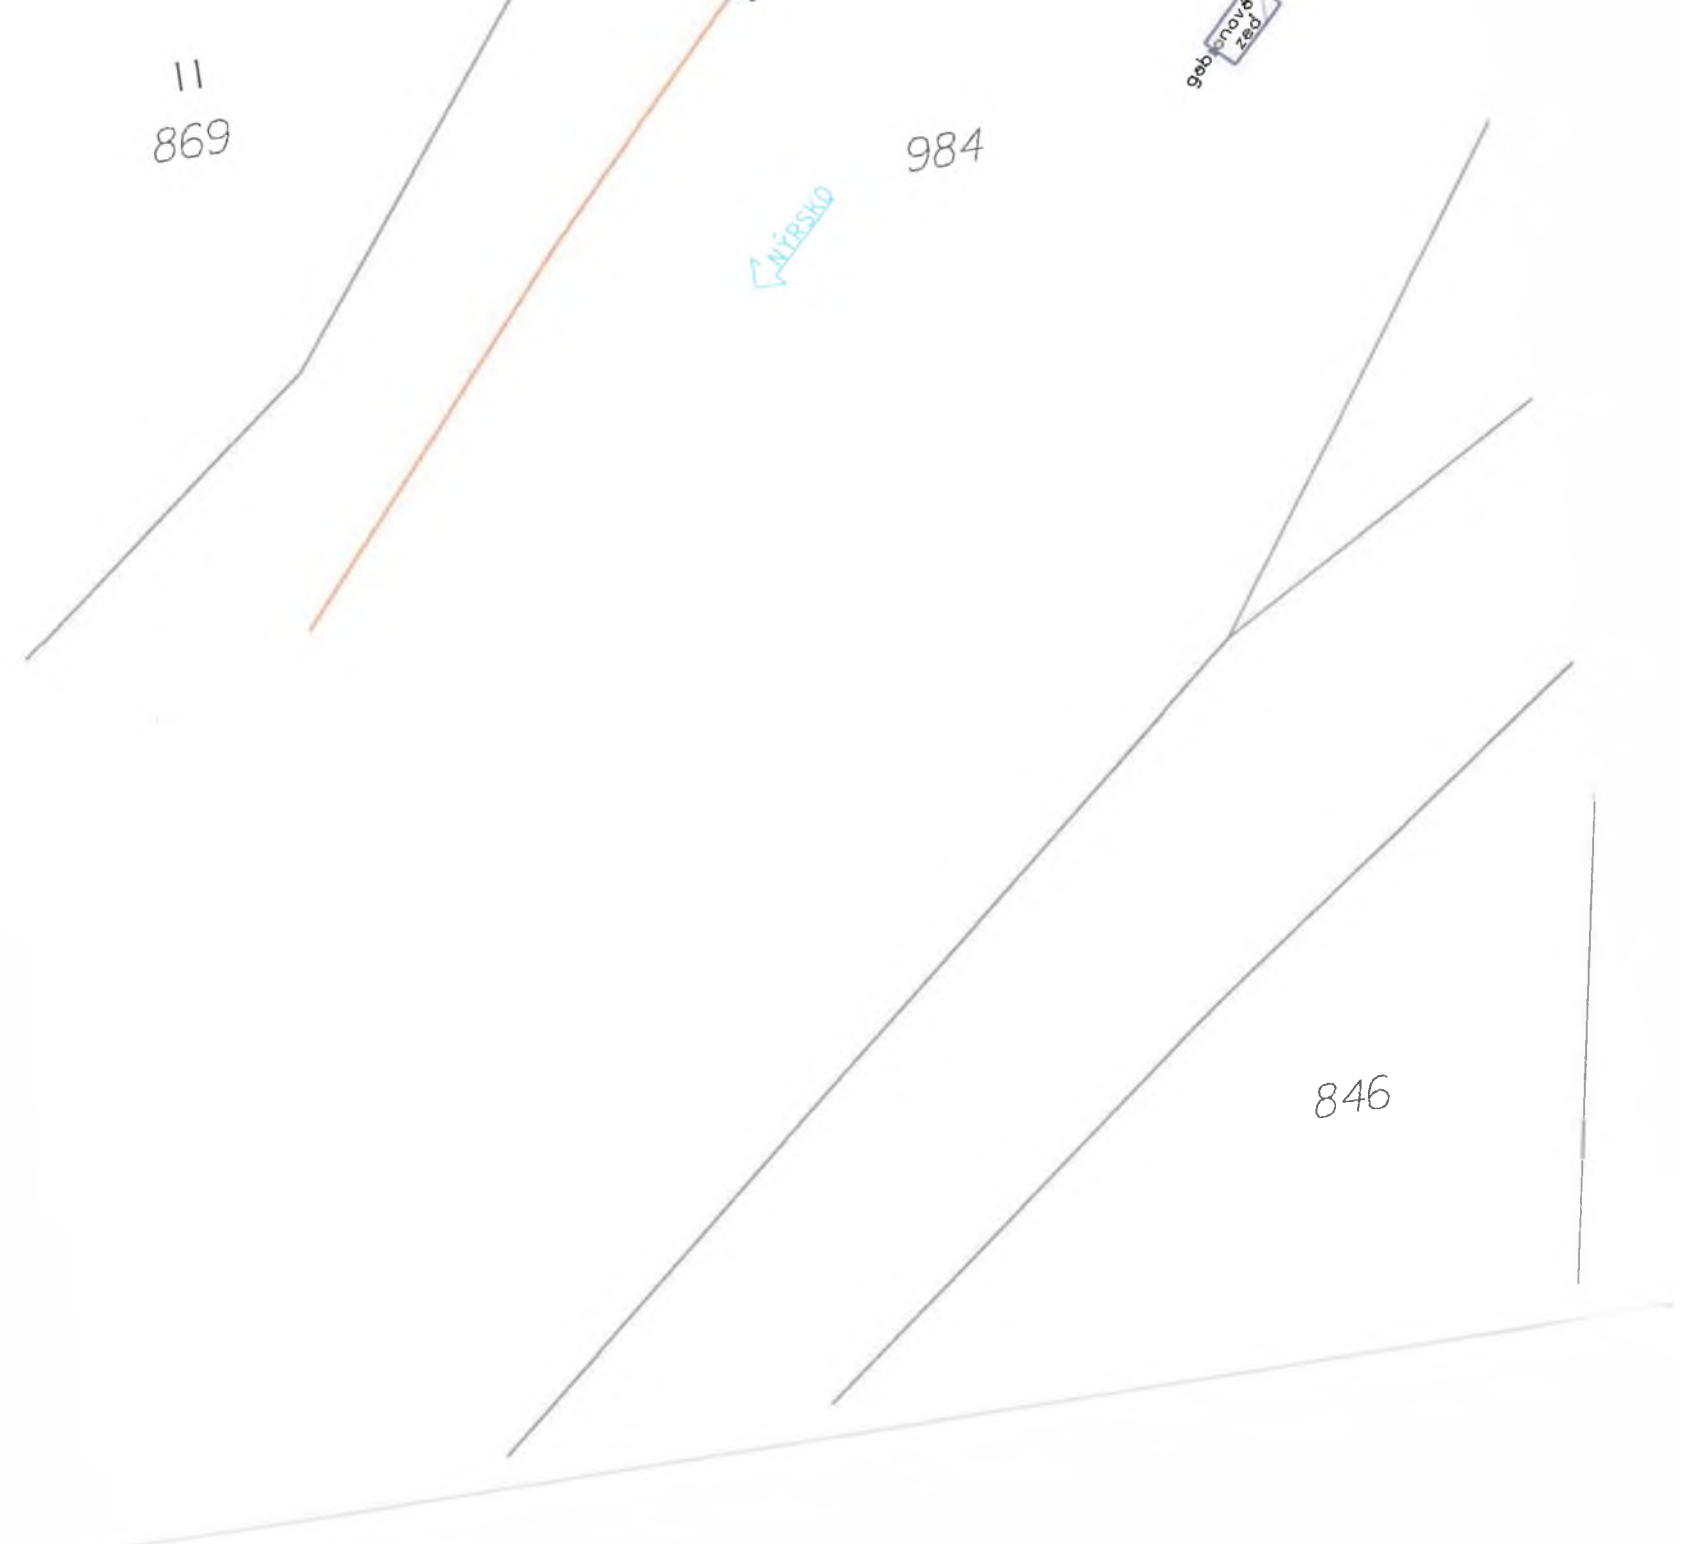


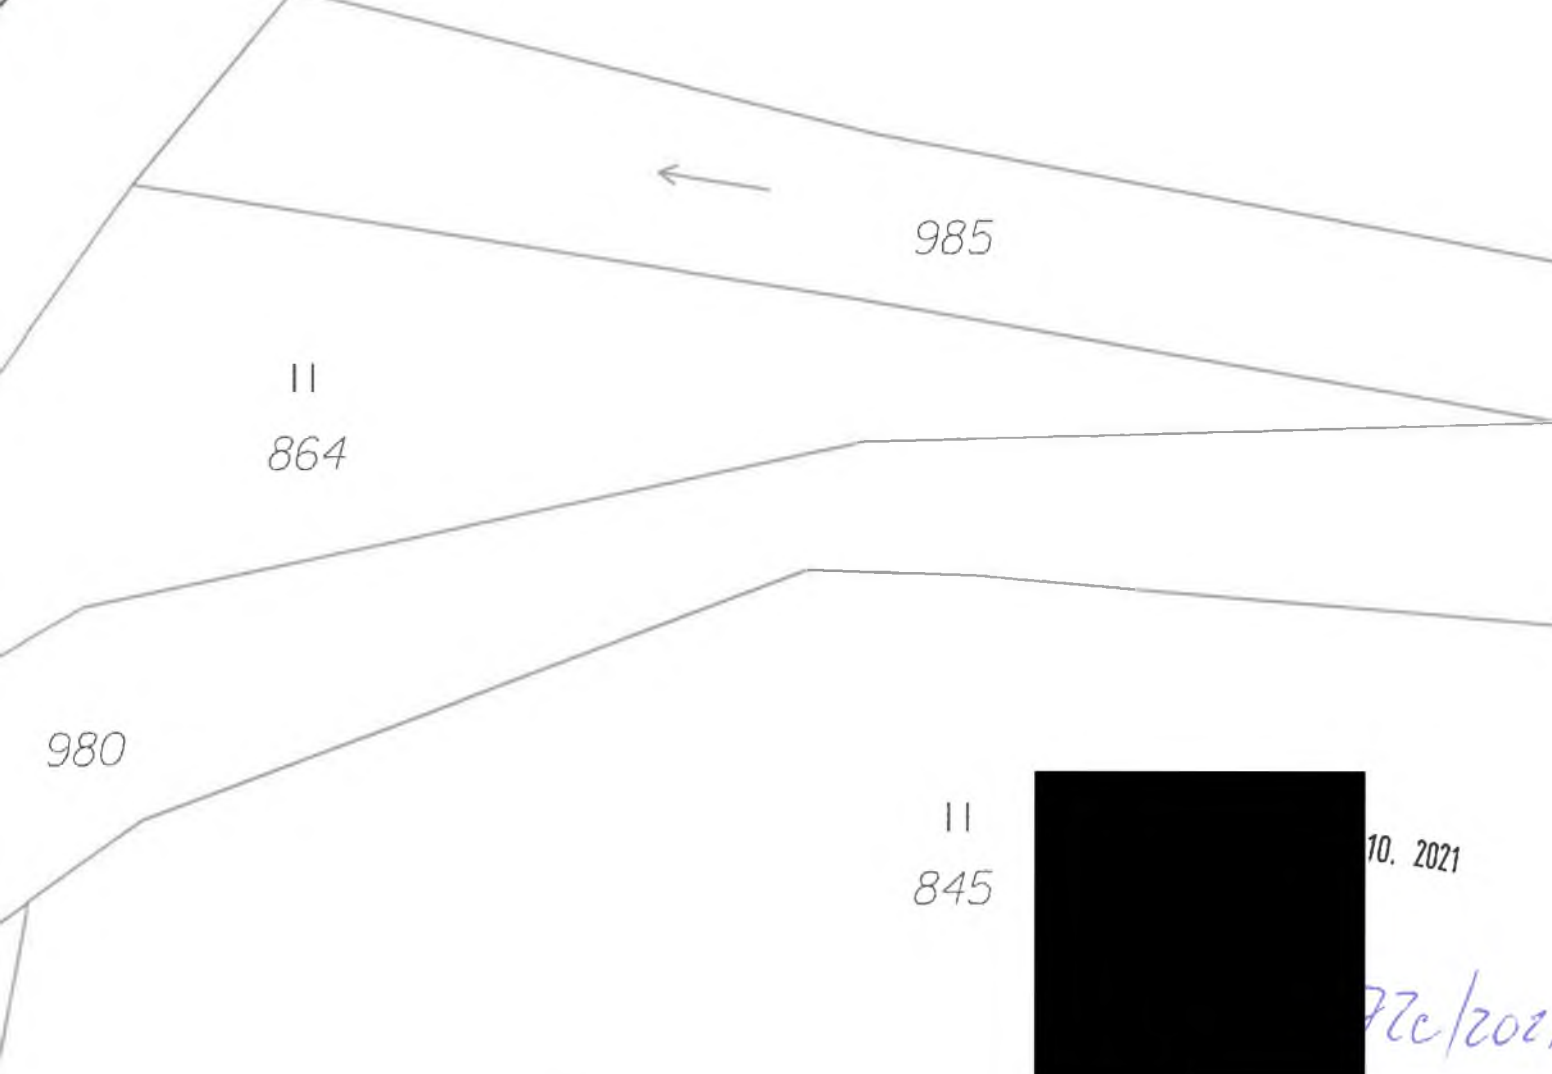

Plánická 171, 339 01 Klatovy 1, [www.geodezie-klatovy.cz](http://www.geodezie-klatovy.cz)

**NÁZEV AKCE** : geodetické zaměření skutečného provedení stavby - mostů  
Silnice II/191 Janovice - Nýrsko - SO 201 - 5.024km-5.057km

Okres:	Klatovy	K.ú.:	Starý Láz	Číslo zakázky:	2098-2021
Zaměřil:	[REDACTED]	Objednavatel:	DOPRASTAV, a.s.		
Vyhotovil:	[REDACTED]	Souř. systém:	S-JTSK	Datum:	19.10.2021
Ověřil:	[REDACTED]	Výšk. systém:	Bpv	Měřítko:	1:200

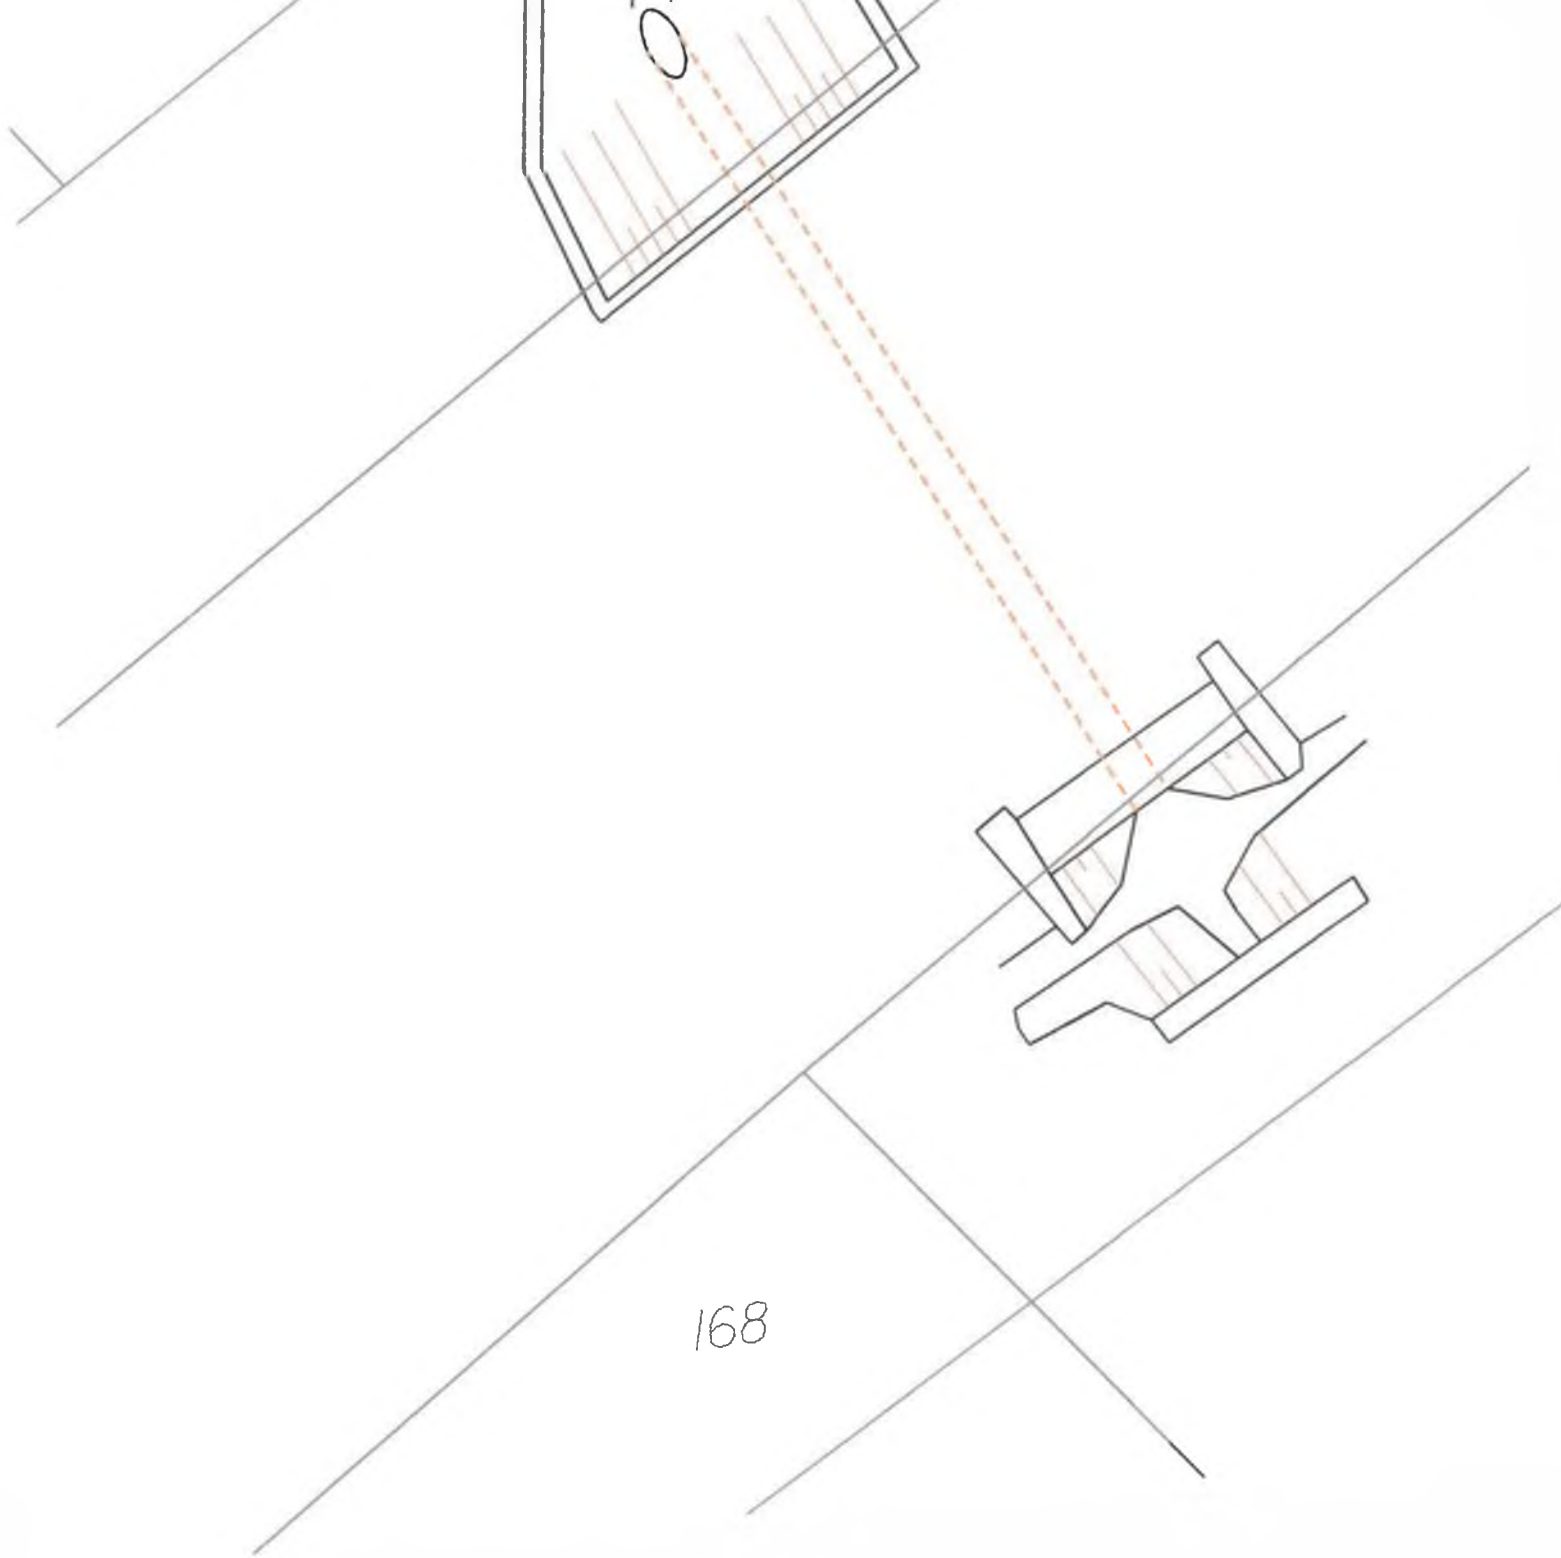

168

172/2

213/1

172/1

171/2

6. 10. 2021

172e/2021

171/1



Plánická 171, 339 01 Klatovy 1, [www.geodezie-klatovy.cz](http://www.geodezie-klatovy.cz)

NÁZEV AKCE : geodetické zaměření skutečného provedení stavby - propustky  
Silnice II/191 Janovice - Nýrsko - č.l - 1,727km

Okres:	Klatovy	K.ú.:Petrovice nad Úhlavou, Hvízdka	Číslo zakázky: 2098-2021
Zaměřil:	[REDACTED]	Objednavatel: DOPRASTAV, a.s.	Č. výkresu: 1/9
Vyhotovil:	[REDACTED]	Souř. systém: S-JTSK	Datum: 6.10.2021
Ověřil:	[REDACTED]	Výšk. systém: Bpv	Měřítko: 1:100

639/1



1229/1



540/1

531

6. 10. 2021


172c/2021



Plánická 171, 339 01 Klatovy 1, [www.geodezie-klatovy.cz](http://www.geodezie-klatovy.cz)

**NÁZEV AKCE** : geodetické záměření skutečného provedení stavby - propustky  
Silnice II/191 Janovice - Nýrsko -č.2 -2.215km

Okres:	Klatovy	K.ú.: Petrovice nad Úhlavou	Číslo zakázky: 2098-2021
Zaměřil:		Objednavatel: DOPRASTAV, a.s.	Č. výkresu: 2/9
Vyhotovil:		Souř. systém: S-JTSK	Datum: 6.10.2021
Ověřil:		Výšk. systém: Bpv	Měřítko: 1:100

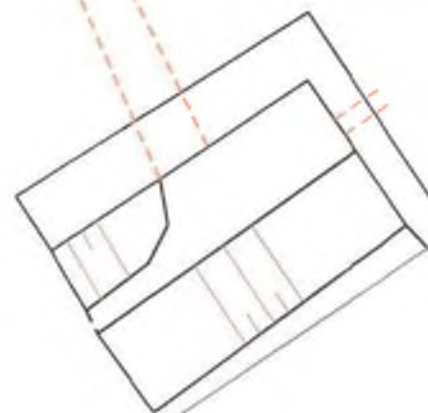

563/1

26. 10. 2021


172c/2021



Plánická 171, 339 01 Klatovy 1, [www.geodezie-klatovy.cz](http://www.geodezie-klatovy.cz)

NÁZEV AKCE : geodetické zaměření skutečného provedení stavby - propustky  
Silnice II/191 Janovice - Nýrsko - č. 3 - 2,508km

Okres:	Klatovy	K.ú.:	Petrovice nad Úhlavou	Číslo zakázky:	2098-2021
Zaměřil:		Objednavatel:	DOPRASTAV, a.s.	Č. výkresu:	3/9
Vyhotovil:		Souř. systém:	S-JTSK	Datum:	6.10.2021
Ověřil:		Výšk. systém:	Bpv	Měřítko:	1:100

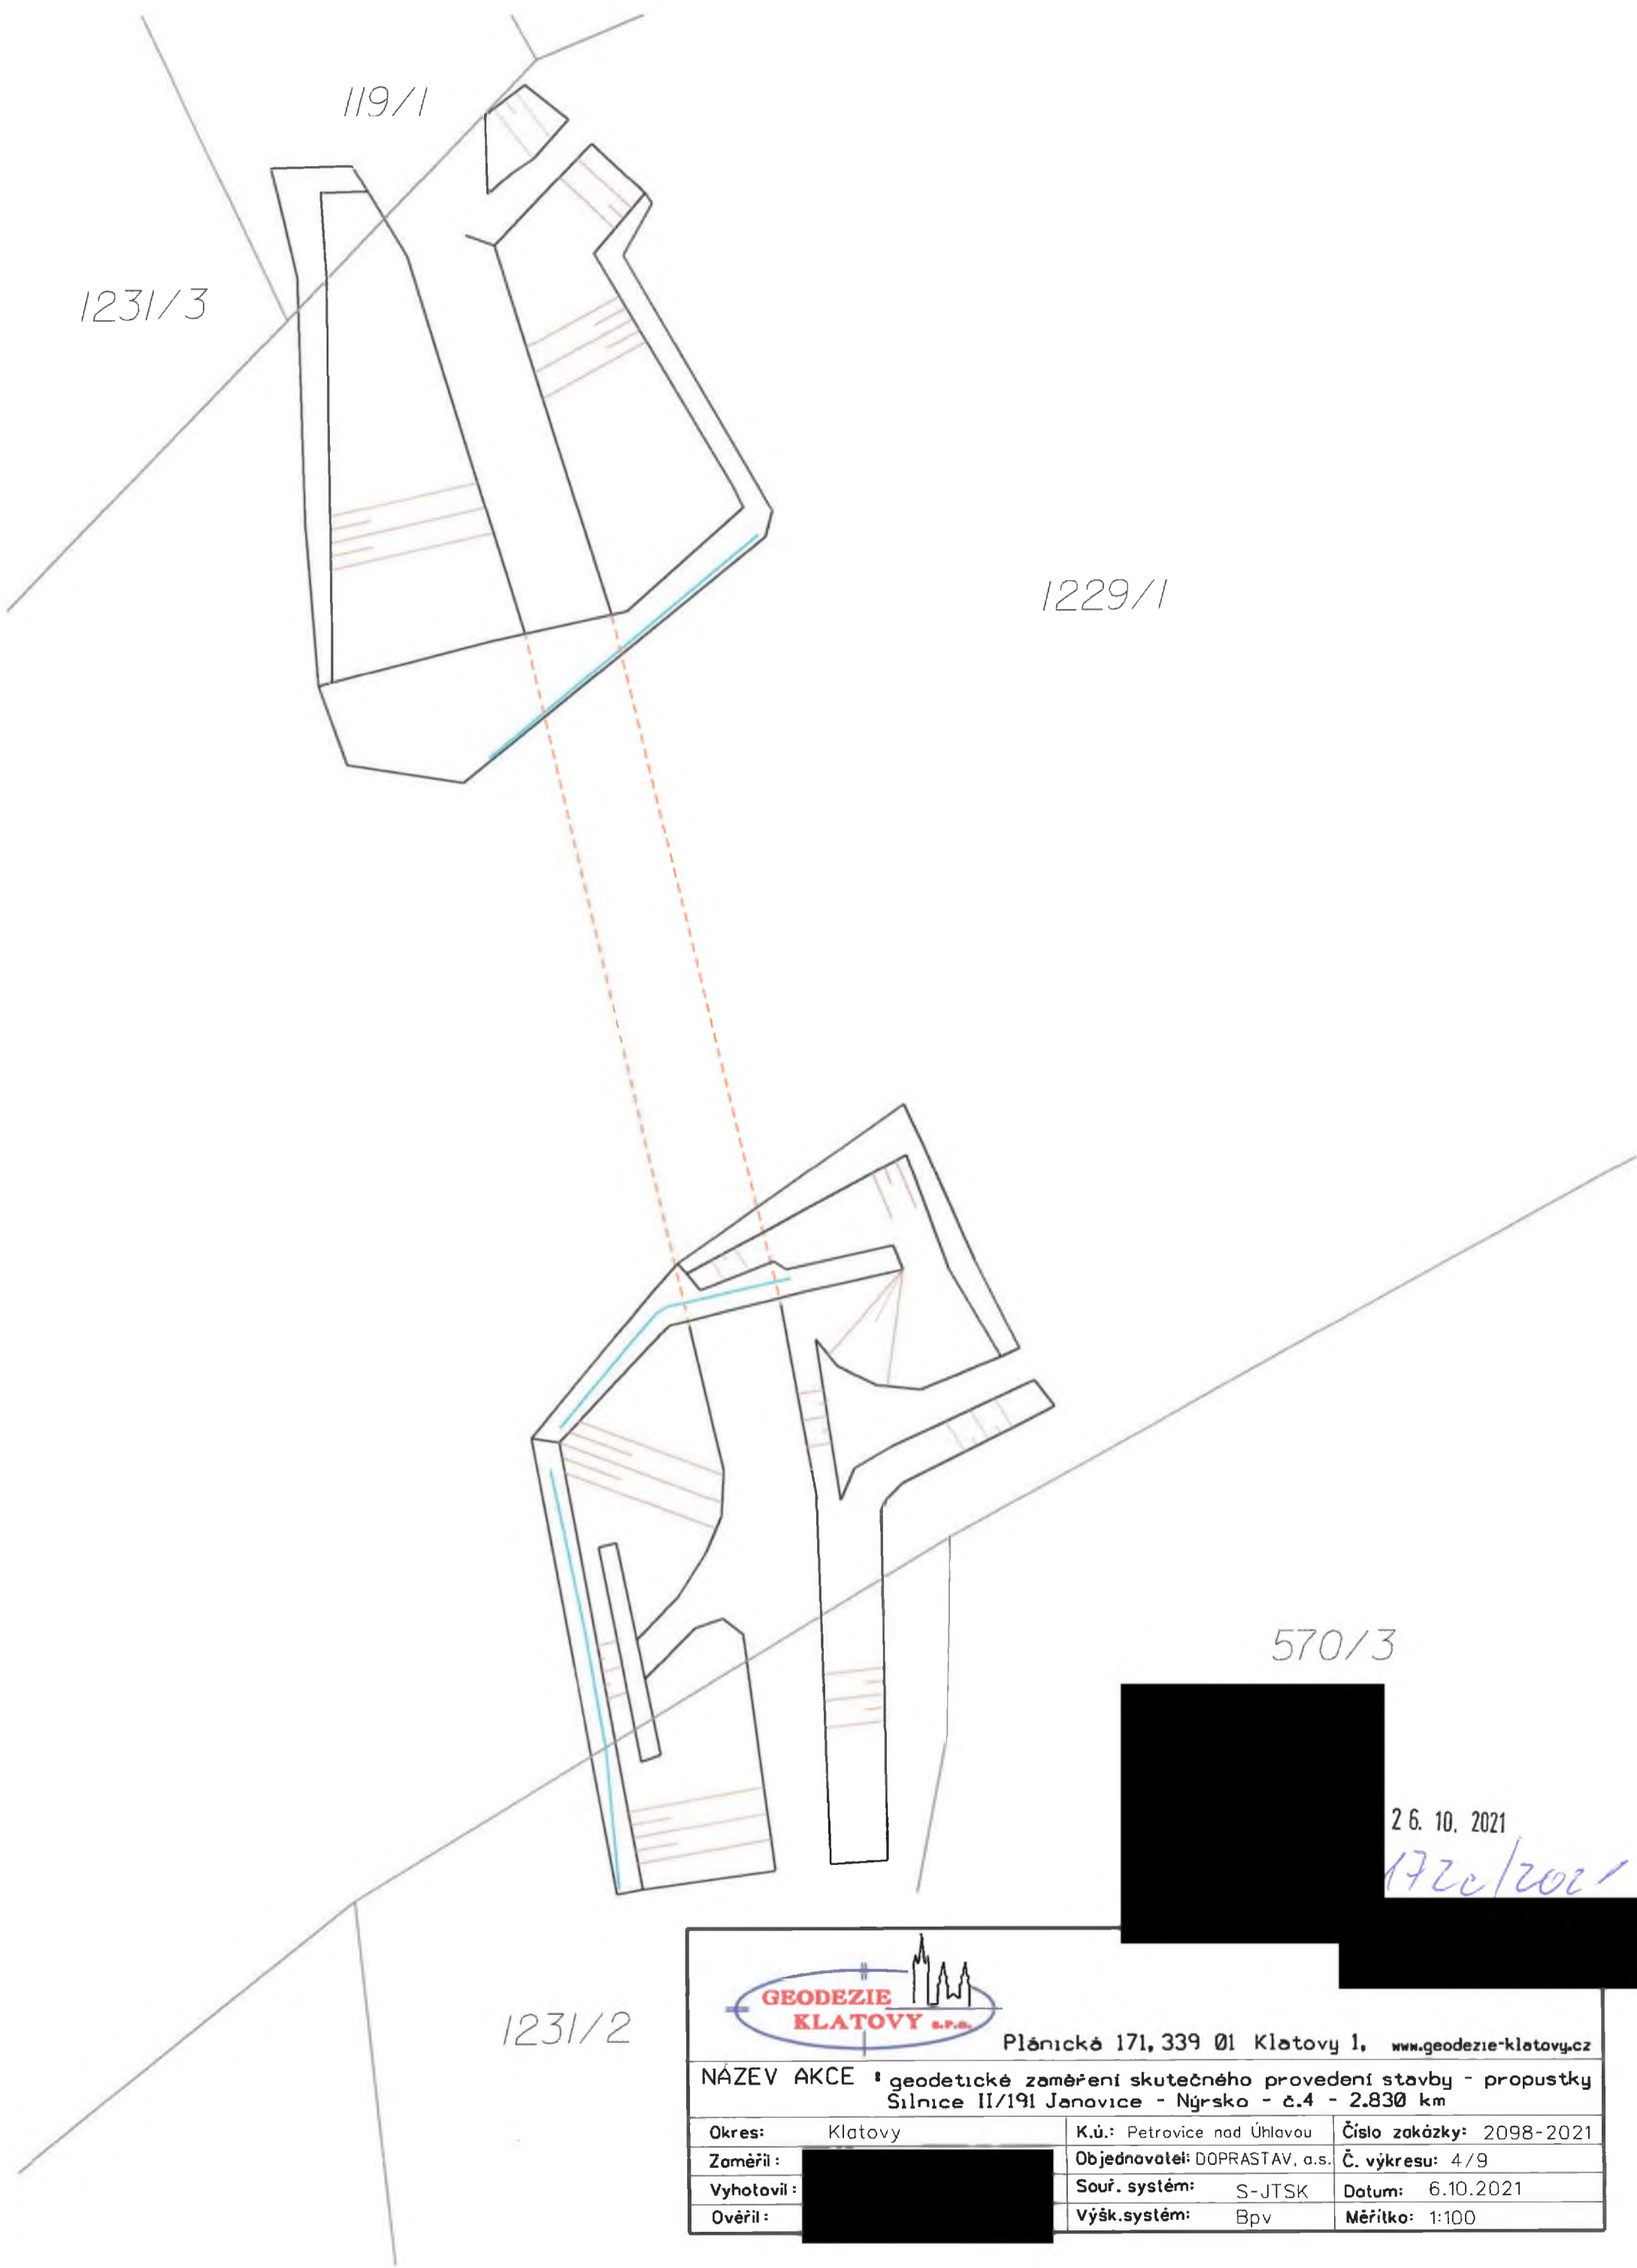


26. 10. 2021  
1720/2021



Plánická 171, 339 01 Klatovy 1, [www.geodezie-klatovy.cz](http://www.geodezie-klatovy.cz)

NÁZEV AKCE : geodetické zaměření skutečného provedení stavby - propustky  
Silnice II/191 Janovice - Nýrsko - č.4 - 2.830 km

Okres:	Klatovy	K.ú.:	Petrovice nad Úhlavou	Číslo zakázky:	2098-2021
Zaměřil:	[redacted]	Objednavatel:	DOPRASTAV, a.s.	Č. výkresu:	4/9
Vyhotovil:	[redacted]	Souř. systém:	S-JTSK	Datum:	6.10.2021
Ověřil:	[redacted]	Výšk. systém:	Bpv	Měřítko:	1:100

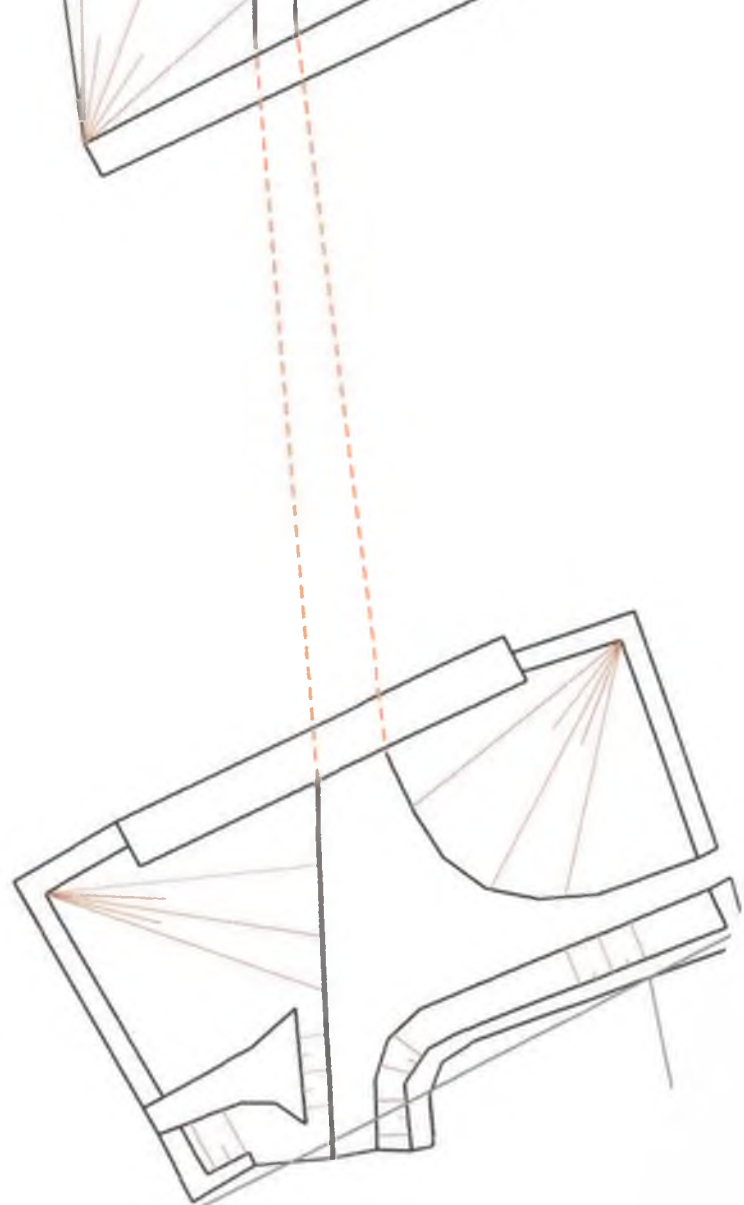

1233/1

II  
2/1

26. 10. 2021

172c/2021



Plánická 171, 339 01 Klatovy 1, [www.geodezie-klatovy.cz](http://www.geodezie-klatovy.cz)


NÁZEV AKCE : geodetické zaměření skutečného provedení stavby - propustky  
Silnice II/191 Janovice - Nýrsko - č.5 - 3.046km

Okres:	Klatovy	K.ú.: Petrovice nad Úhlavou	Číslo zakázky: 2098-2021
Zaměřil:	[REDACTED]	Objednavatel: DOPRASTAV, a.s.	Č. výkresu: 5/9
Vyhotovil:	[REDACTED]	Souř. systém: S-JTSK	Datum: 6.10.2021
Overil:	[REDACTED]	Výšk. systém: Bpv	Měřítko: 1:100

301/3



301/2

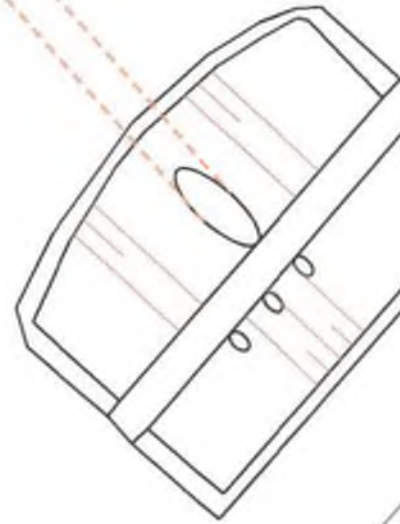

301/1

6. 10. 2021


172c/2021



Plánická 171, 339 01 Klatovy 1, [www.geodezie-klatovy.cz](http://www.geodezie-klatovy.cz)

**NÁZEV AKCE** \* geodetické zaměření skutečného provedení stavby - propustky  
Silnice II/191 Janovice - Nýrsko- č.6 -3.365km

Okres:	Klatovy	K.ú.: Petrovice nad Úhlavou	Číslo zakázky: 2098-2021
Zaměřil:		Objednavatel: DOPRASTAV, a.s.	Č. výkresu: 6/9
Vyhotovil:		Souř. systém: S-JTSK	Datum: 6.10.2021
Ověřil:		Výšk.systém: Bpv	Měřítko: 1:100

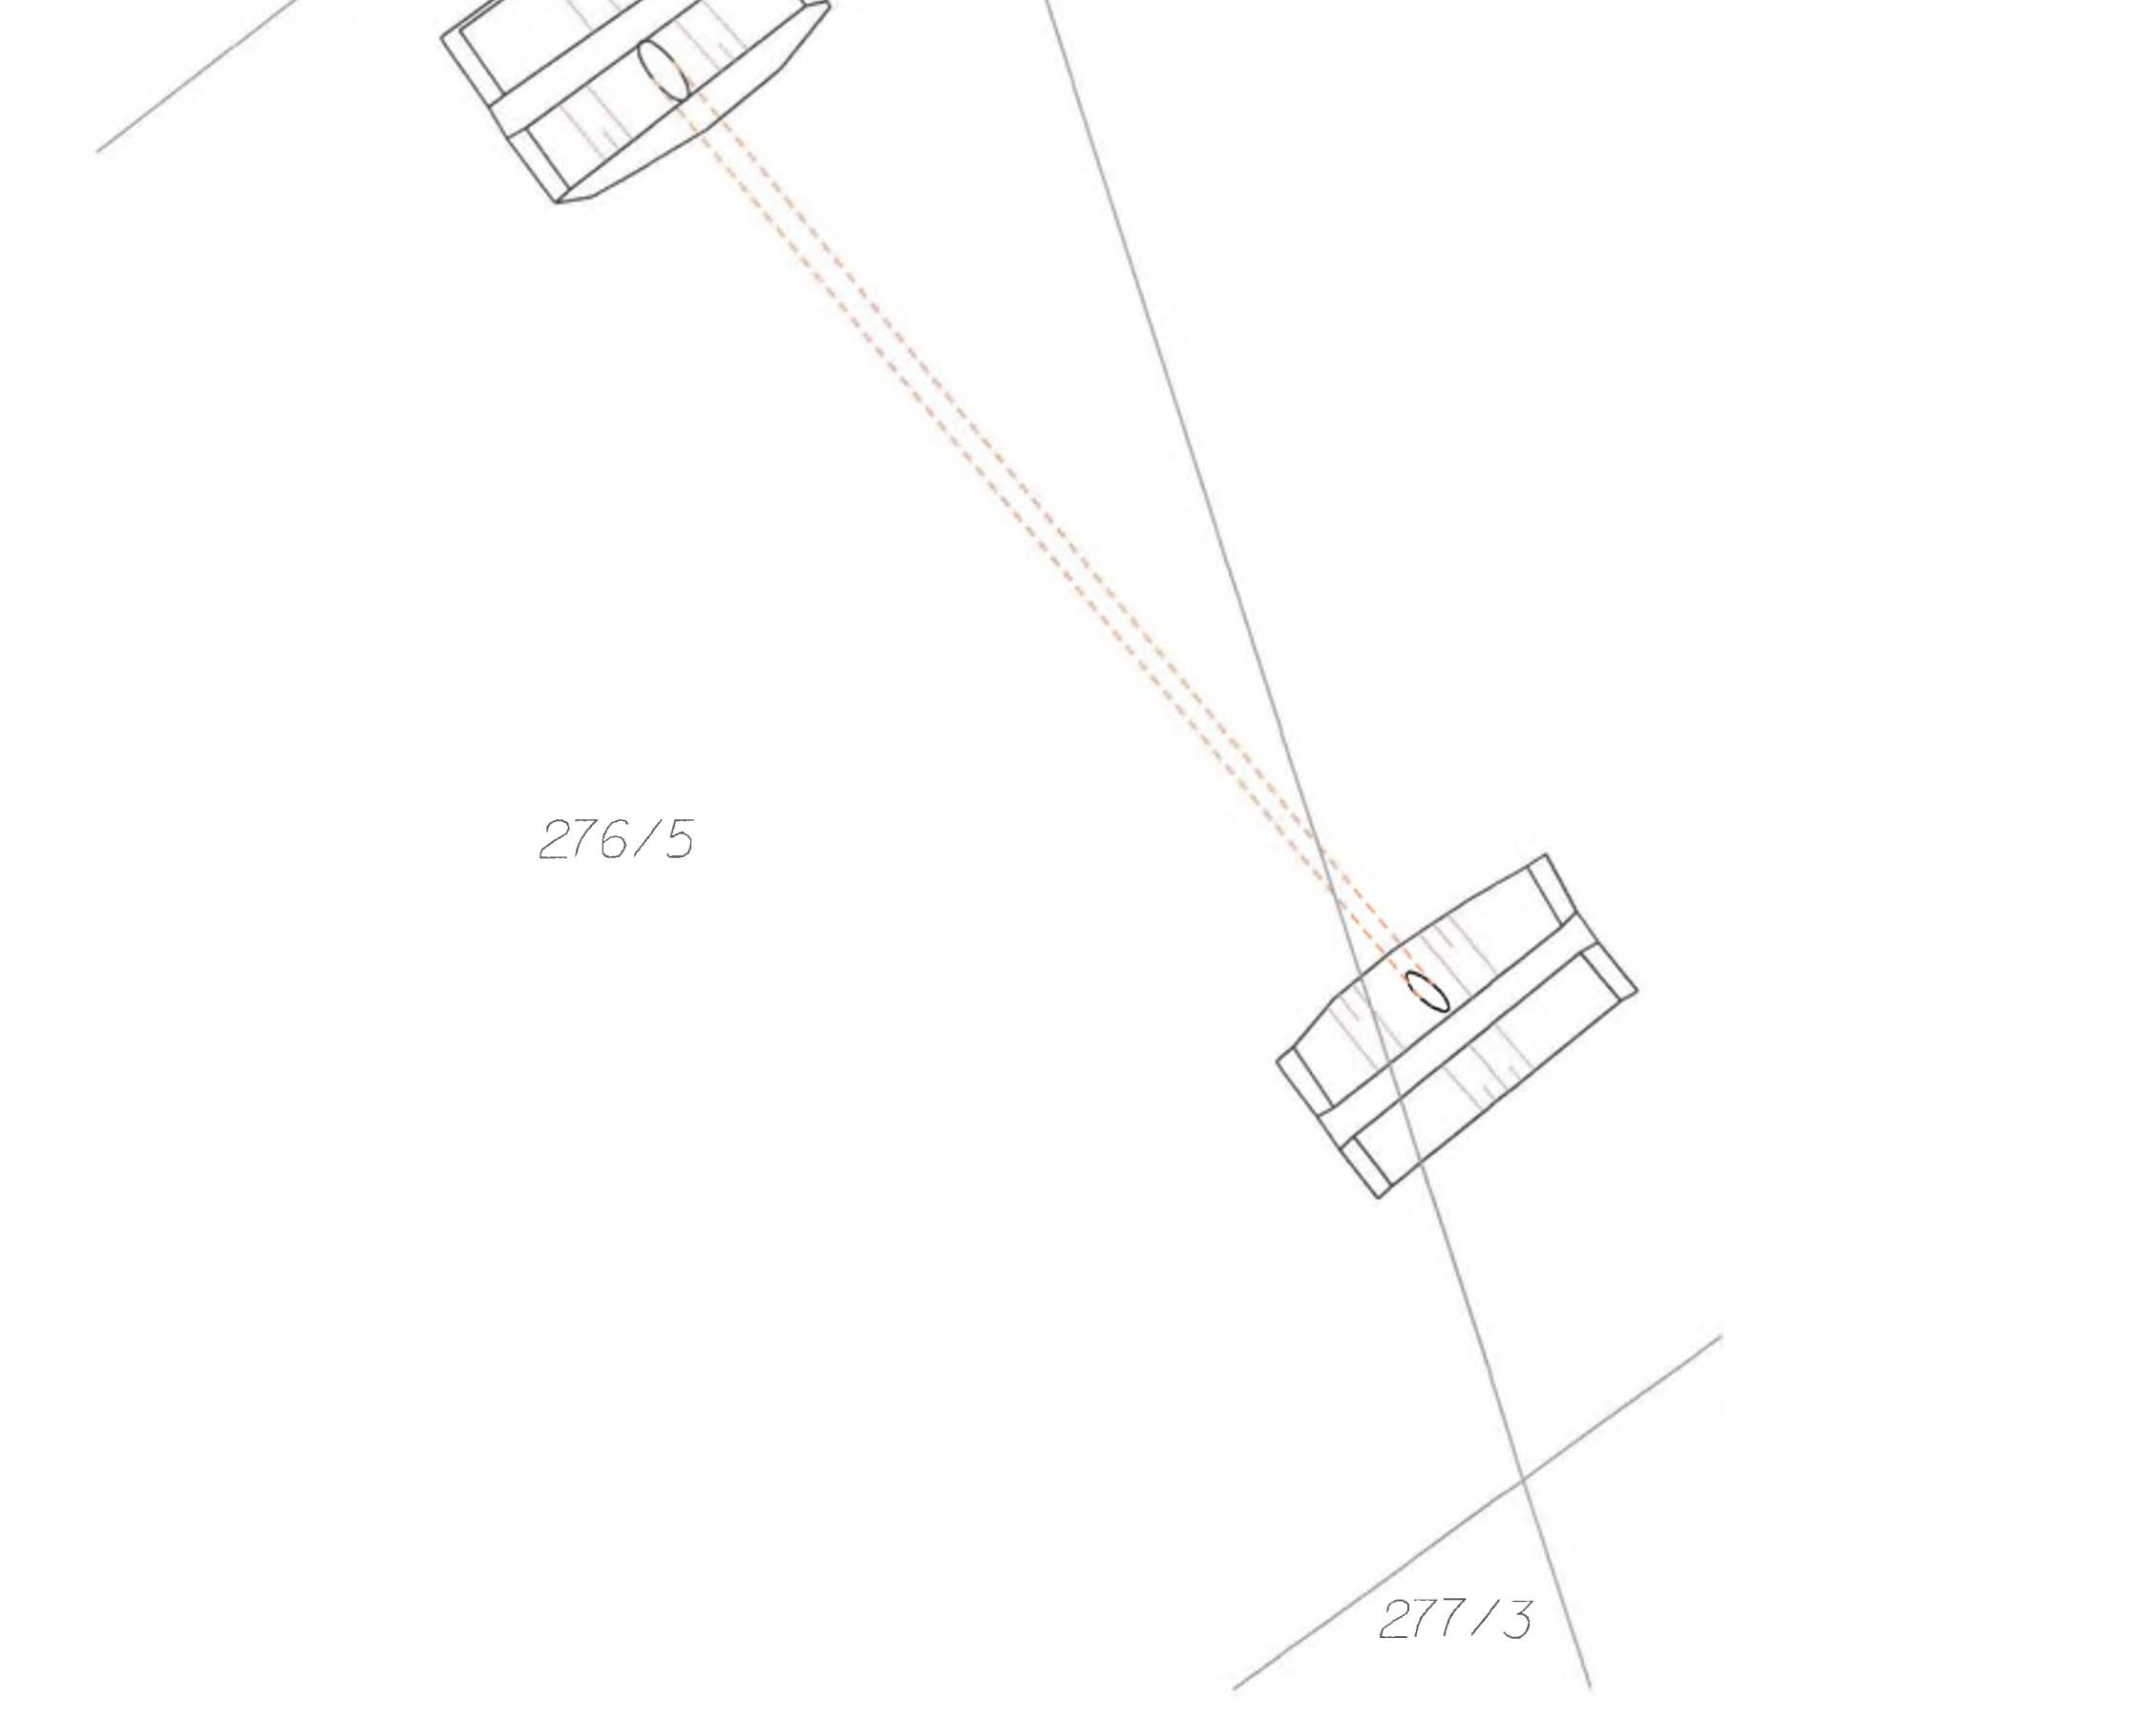

276/5

277/3

278/5

26. 10. 2021

172c/2021


278/6



Plánická 171, 339 01 Klatovy 1, [www.geodezie-klatovy.cz](http://www.geodezie-klatovy.cz)

NÁZEV AKCE : geodetické zaměření skutečného provedení stavby - propustky  
Silnice II/191 Janovice - Nýrsko- č.7 -3.811km

Okres:	Klatovy	K.ú.:	Petrovice nad Úhlavou	Číslo zakázky:	2098-2021
Zaměřil:		Objednavatel:	DOPRASTAV, a.s.	Č. výkresu:	7/9
Vyhotovil:		Souř. systém:	S-JTSK	Datum:	6.10.2021
Ověřil:		Výšk. systém:	Bpv	Měřítko:	1:100

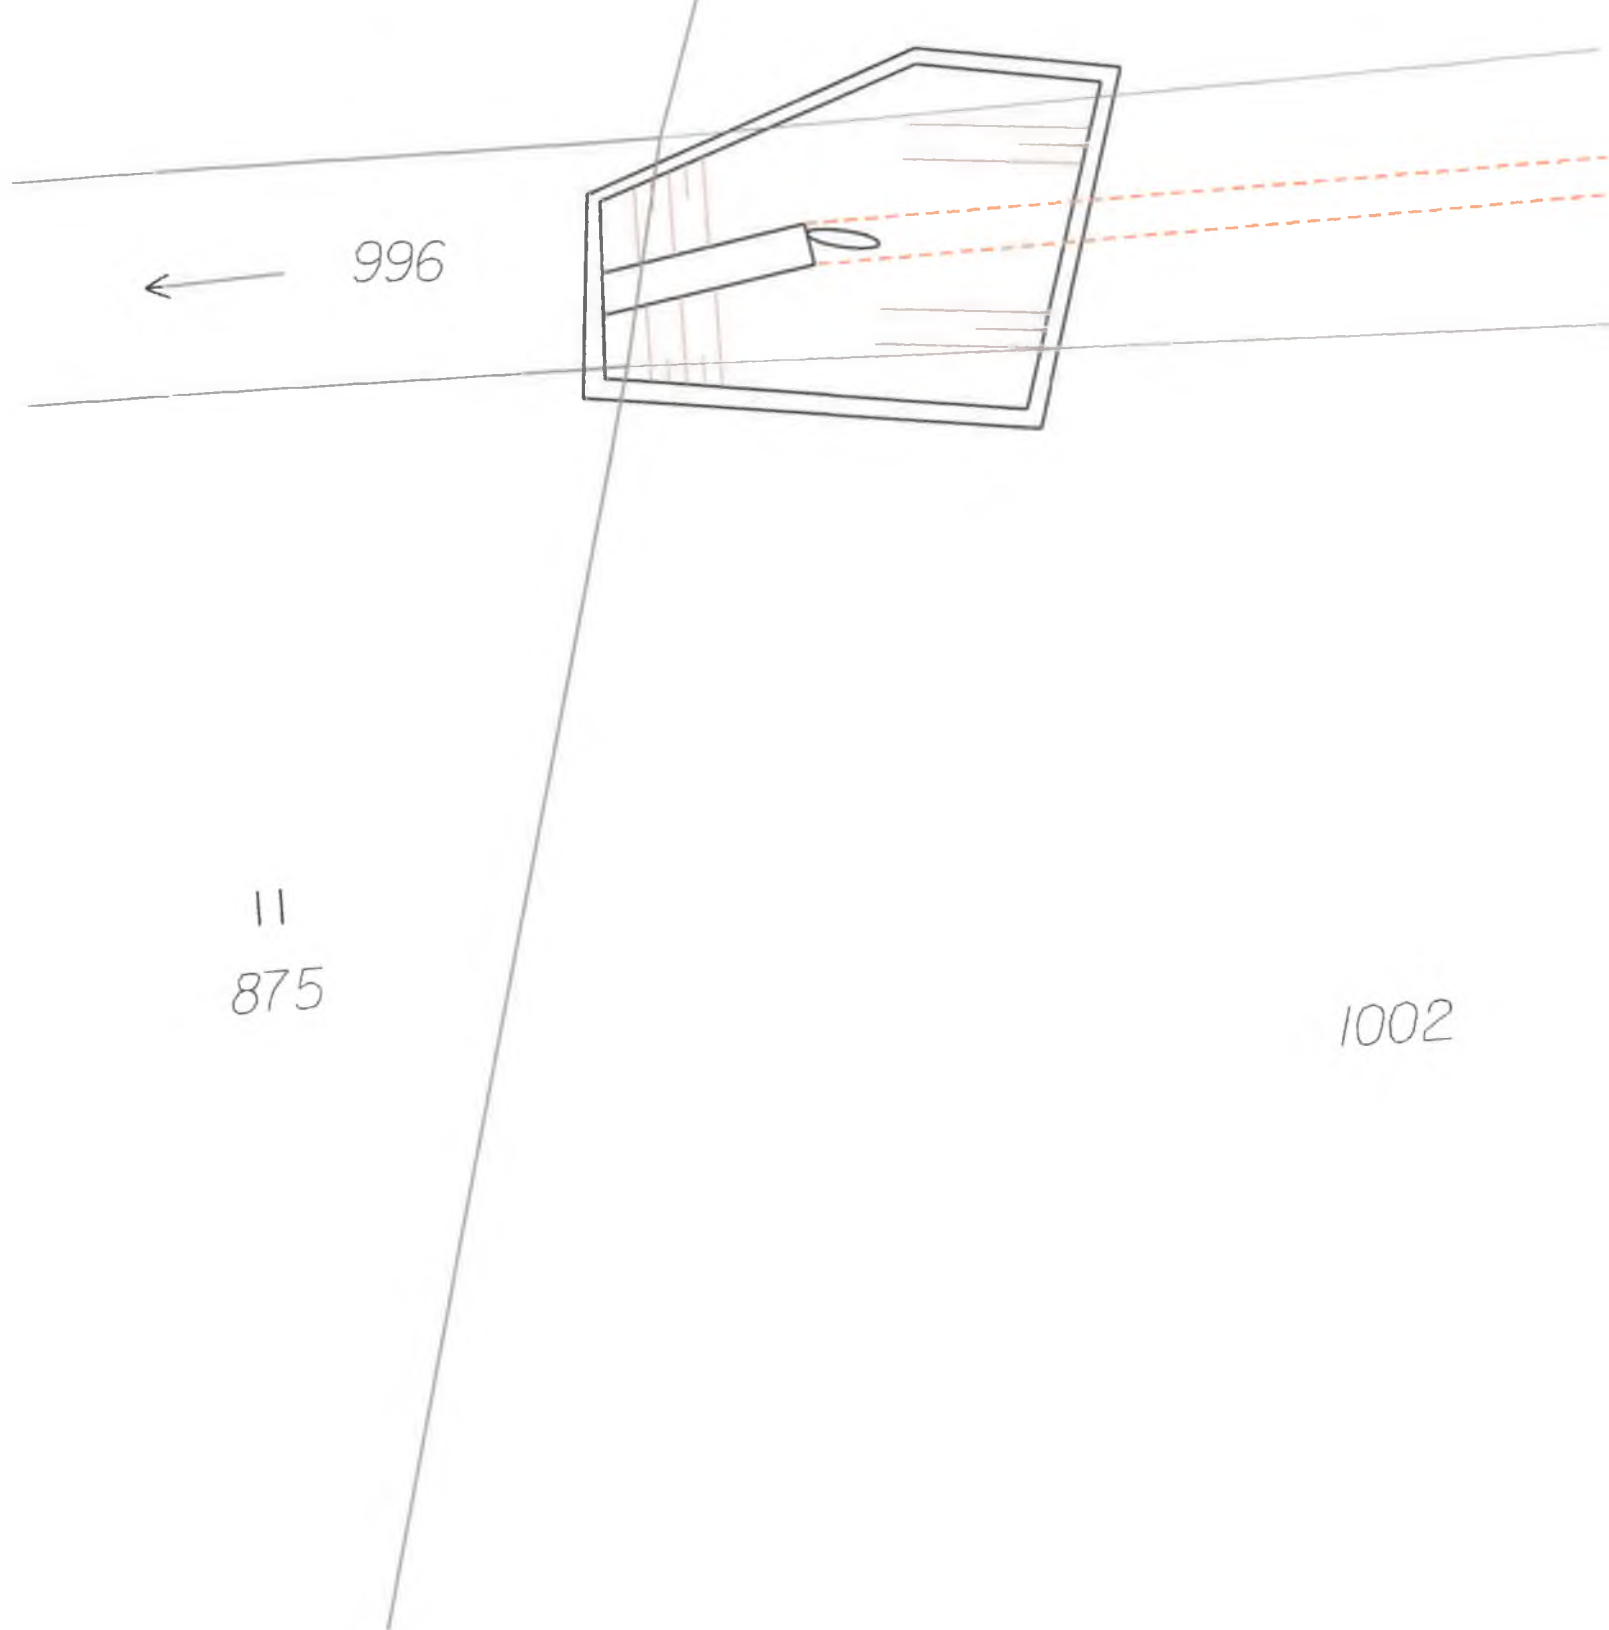

← 996

11  
875

1002



← 1009

26. 10. 2021


172c/2021



Plánická 171, 339 01 Klatovy I, [www.geodezie-klatovy.cz](http://www.geodezie-klatovy.cz)

NÁZEV AKCE : geodetické zaměření skutečného provedení stavby - propustky  
Silnice II/191 Janovice - Nýrsko - č.8- 4.533km

Okres:	Klatovy	K.ú.: Starý Láz	Číslo zakázky: 2098-2021
Zaměřil:		Objednavatel: DOPRASTAV, a.s.	Č. výkresu: 8/9
Vyhotovil:		Souř. systém: S-JTSK	Datum: 6.10.2021
Ověřil:		Výšk. systém: Bpv	Měřítko: 1:100

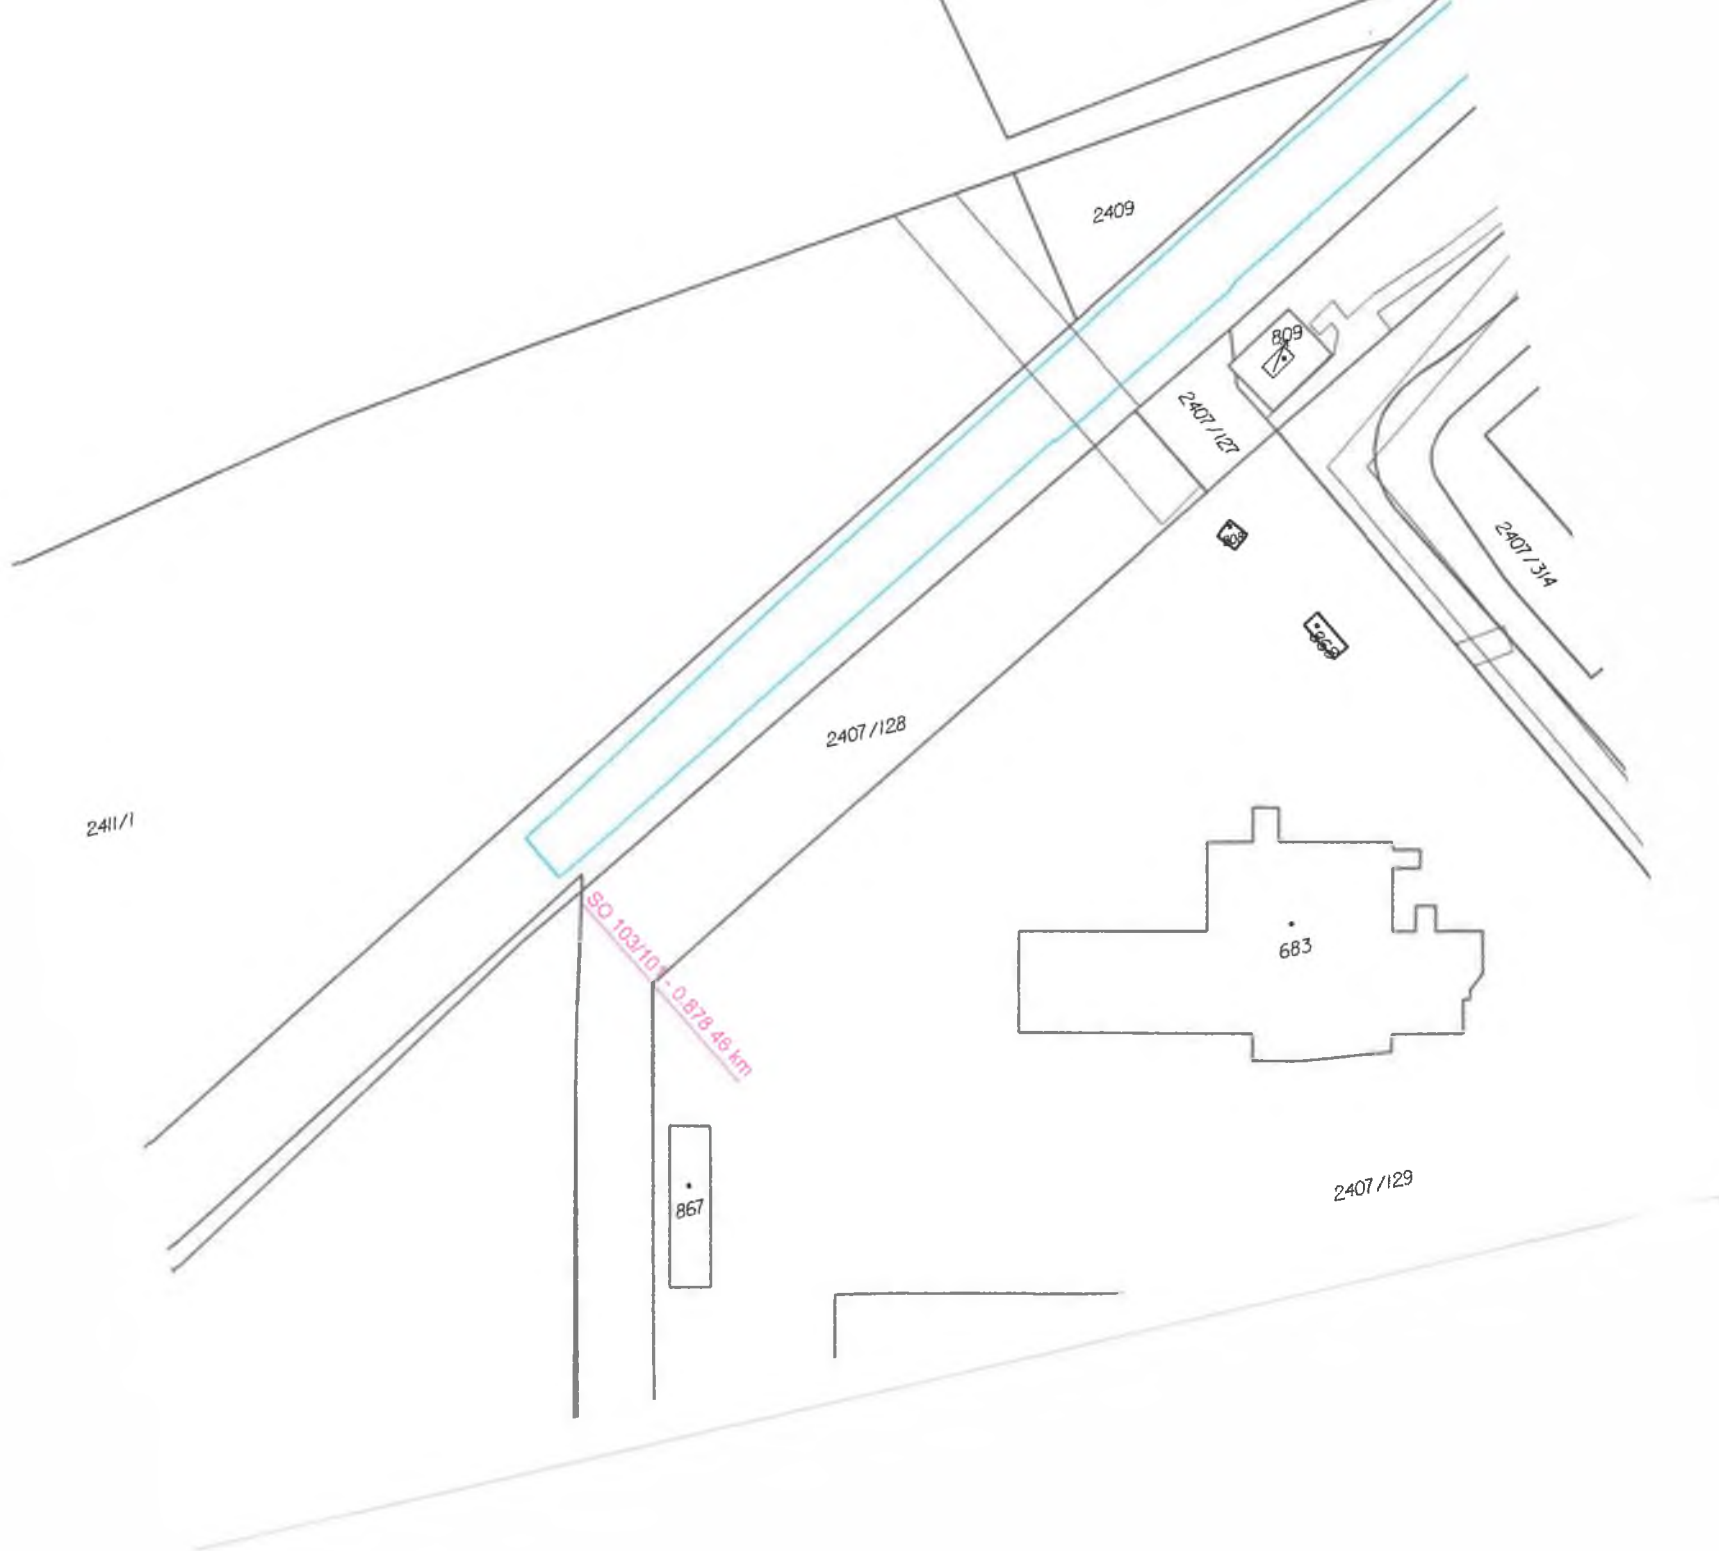

2409

2407/127

2407/314

2407/128


2411/1

SO 103/101 - 0.878 48 km

683

867

2407/129



Plánická 171, 339 01 Klatovy 1, [www.geodezie-klatovy.cz](http://www.geodezie-klatovy.cz)

NÁZEV AKCE : geodetické zaměření plochy vrstvy ACO Silnice II/191 Janovice - Nýrsko - SO 103			
Okres:	Klatovy	K.ú.: Janovice nad Úhlavou	Číslo zakázky: 2098-2021
Zaměřil:	[REDACTED]	Objednavatel: DOPRASTAV, a.s.	
Vyhotovil:	[REDACTED]	Souř. systém: S-JTSK	Datum: 04-11/2021
Ověřil:	[REDACTED]	Výšk. systém: Bpv	Měřítko: 1:1000

LIST. 3

LIST 2





10. 2021

1720/2021




Plánická 171, 339 01 Klatovy 1, [www.geodezie-klatovy.cz](http://www.geodezie-klatovy.cz)


**NÁZEV AKCE** : geodetické zoměřeni plochy vrstvy ACO  
Silnice II/191 Janovice - Nýrsko - SO 104

Okres:	Klatovy	K.ú.:	Petrovice nad Úhlavou	Číslo zakázky:	2098-2021
Zaměřil:	[REDACTED]	Objednavatel:	DOPRASTAV, a.s.		
Vyhotovil:	[REDACTED]	Souř. systém:	S-JTSK	Datum:	04-11/2021
Ověřil:	[REDACTED]	Výšk. systém:	Bpv	Měřitko:	1:1000



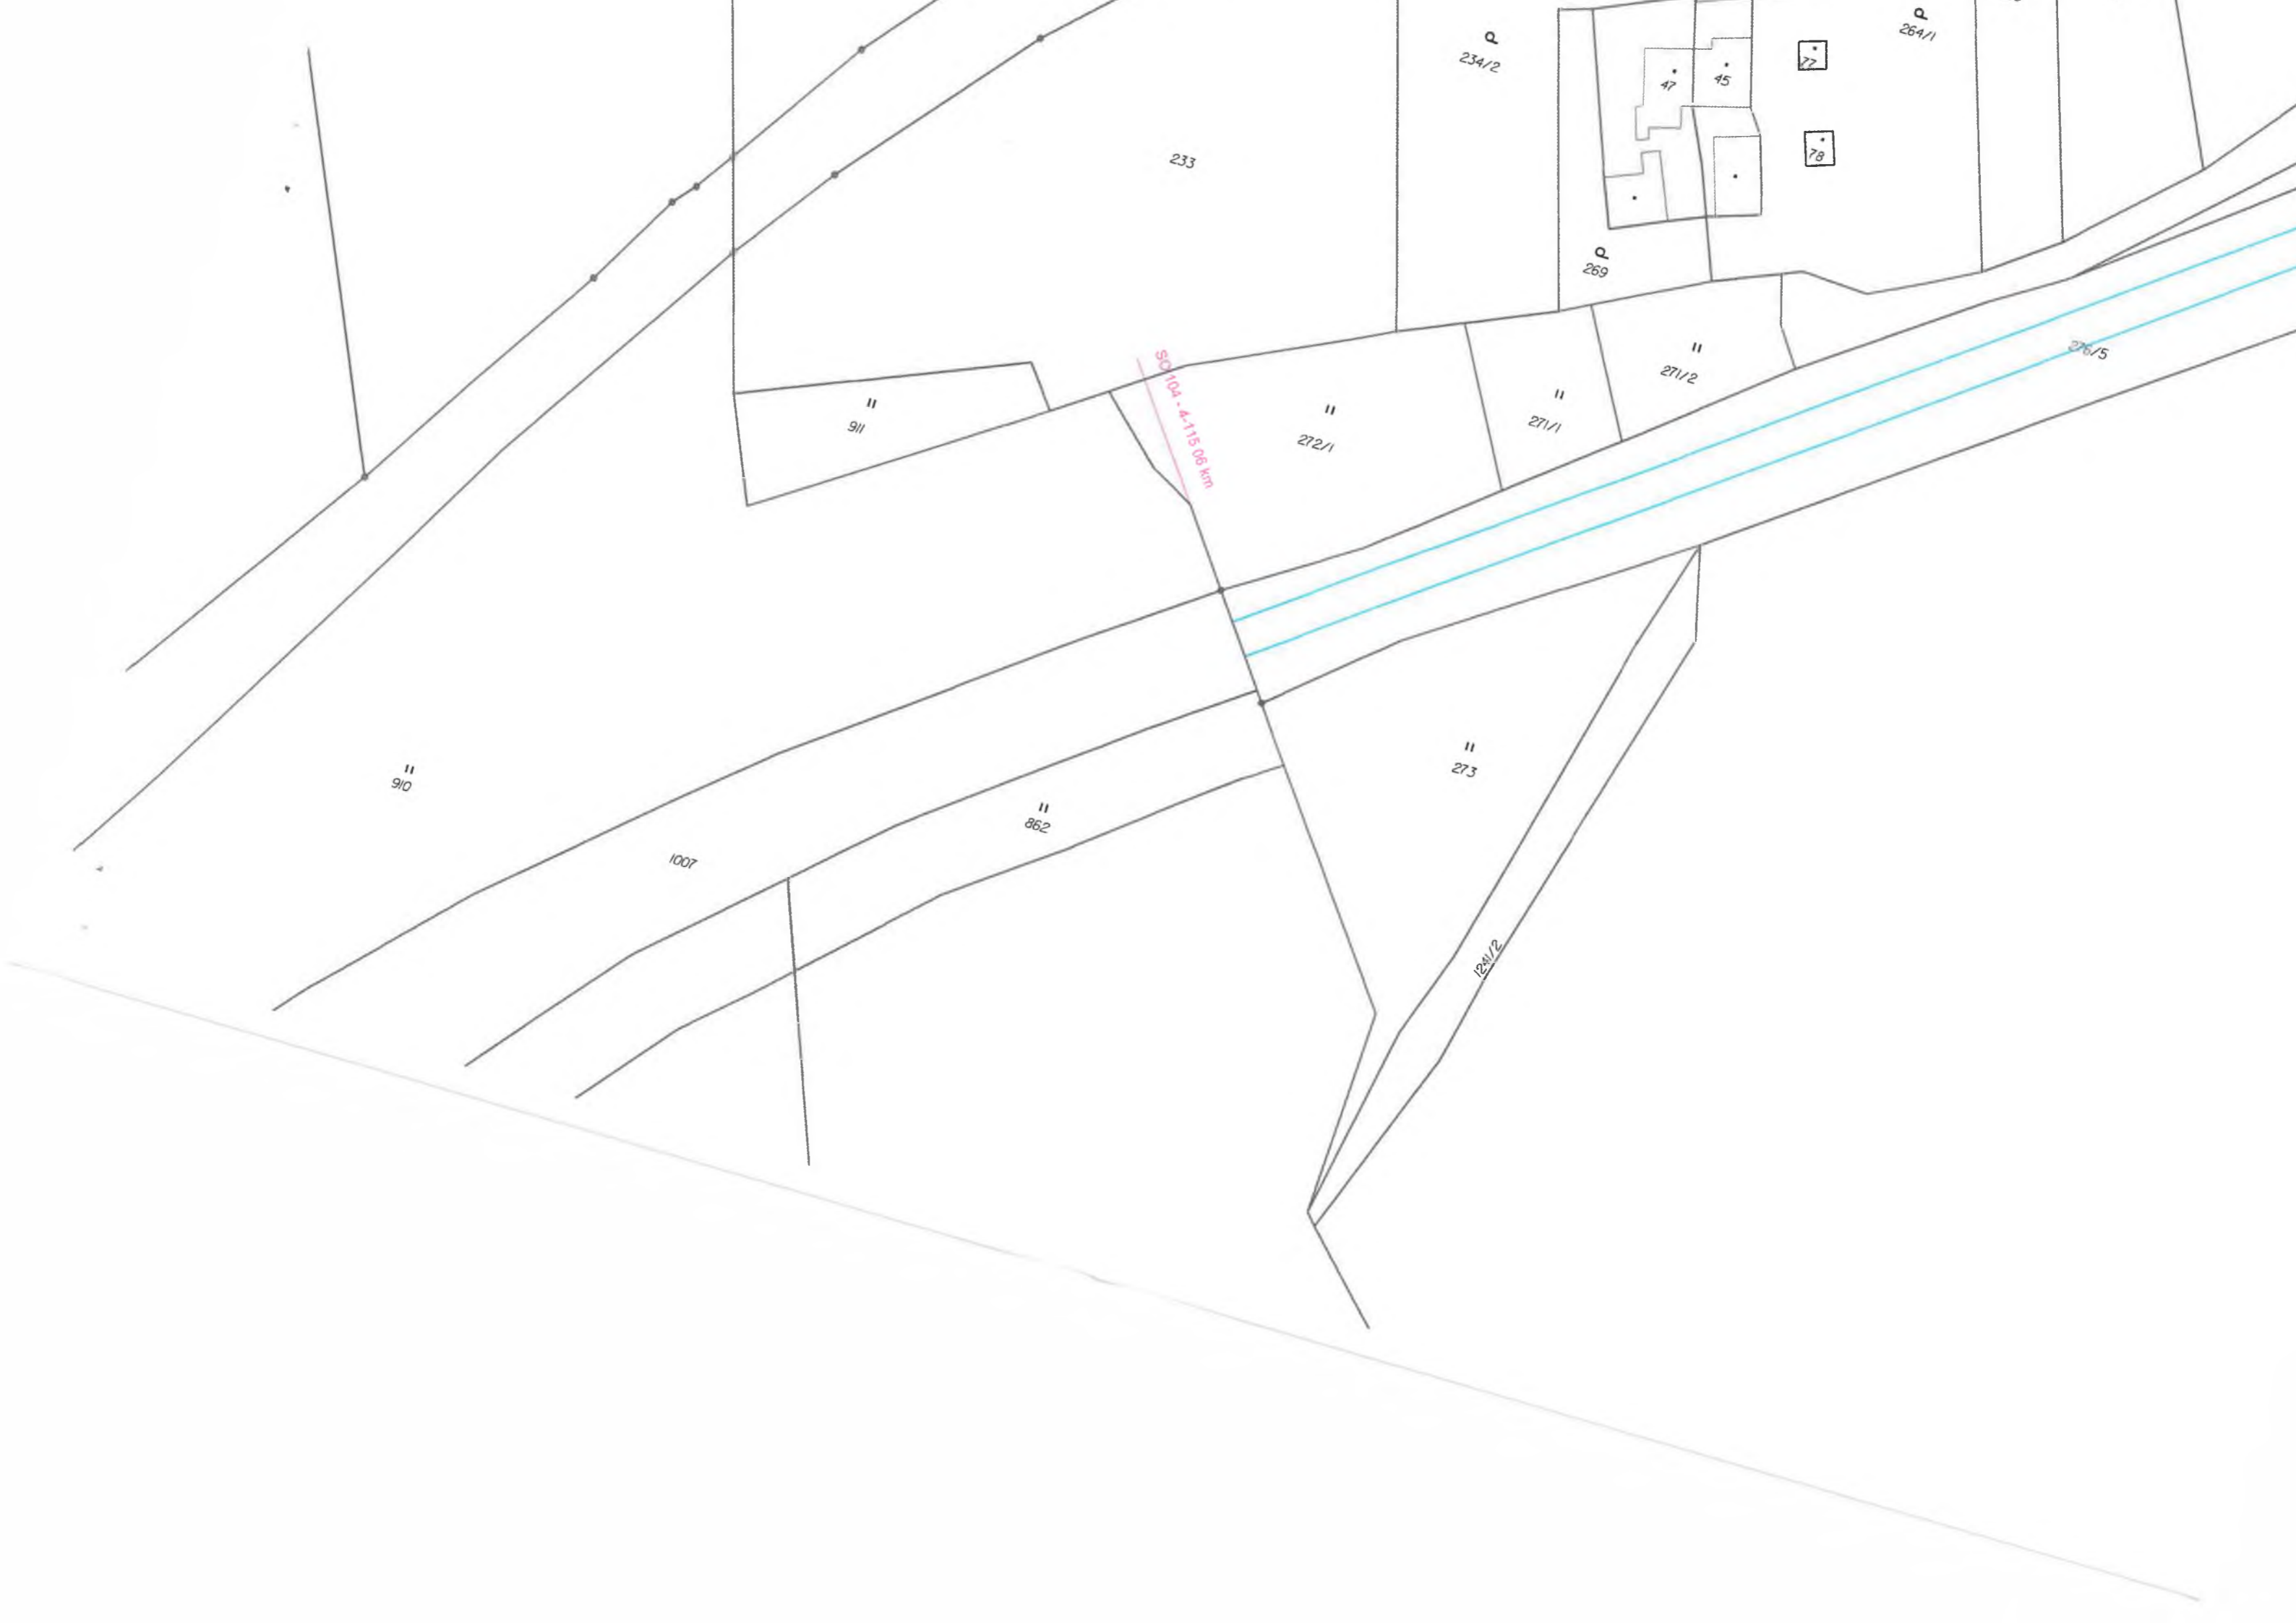



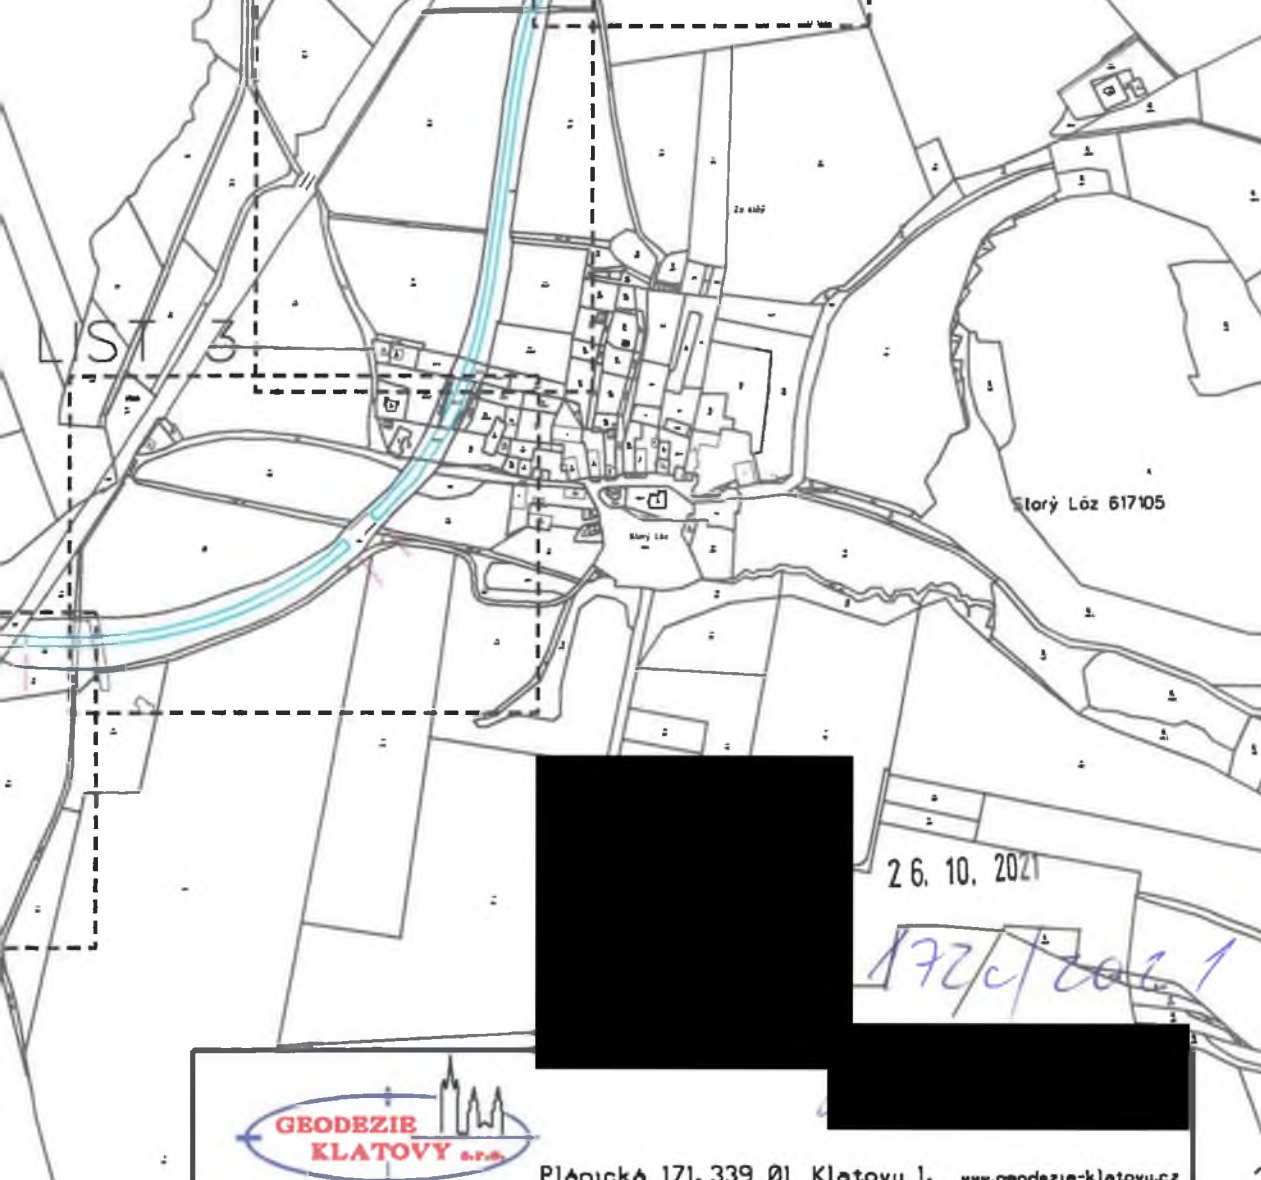

Plánická 171, 339 01 Klatovy 1, [www.geodezie-klatovy.cz](http://www.geodezie-klatovy.cz)

**NÁZEV AKCE** : geodetické zaměření plochy vrstvy ACD  
Silnice II/191 Janovice - Nýrsko - SO 105

<b>Okres:</b> Klatovy	<b>K.ú.:</b> Bystřice nad Úlovou, Starý Láz	<b>Číslo zakázky:</b> 2098-2021
<b>Zaměřil:</b> [REDACTED]	<b>Objednavatel:</b> DOPRASTAV, a.s.	
<b>Vyhotovil:</b> [REDACTED]	<b>Souř. systém:</b> S-JTSK	<b>Datum:</b> 04-11/2021
<b>Ověřil:</b> [REDACTED]	<b>Výšk. systém:</b> Bpv	<b>Měřítko:</b> 1:1000

SO 105 - 4-115 06 km

11  
911

11  
862

1007

11  
910

11  
196

1002


11  
856

11  
879

98

1009

List 1

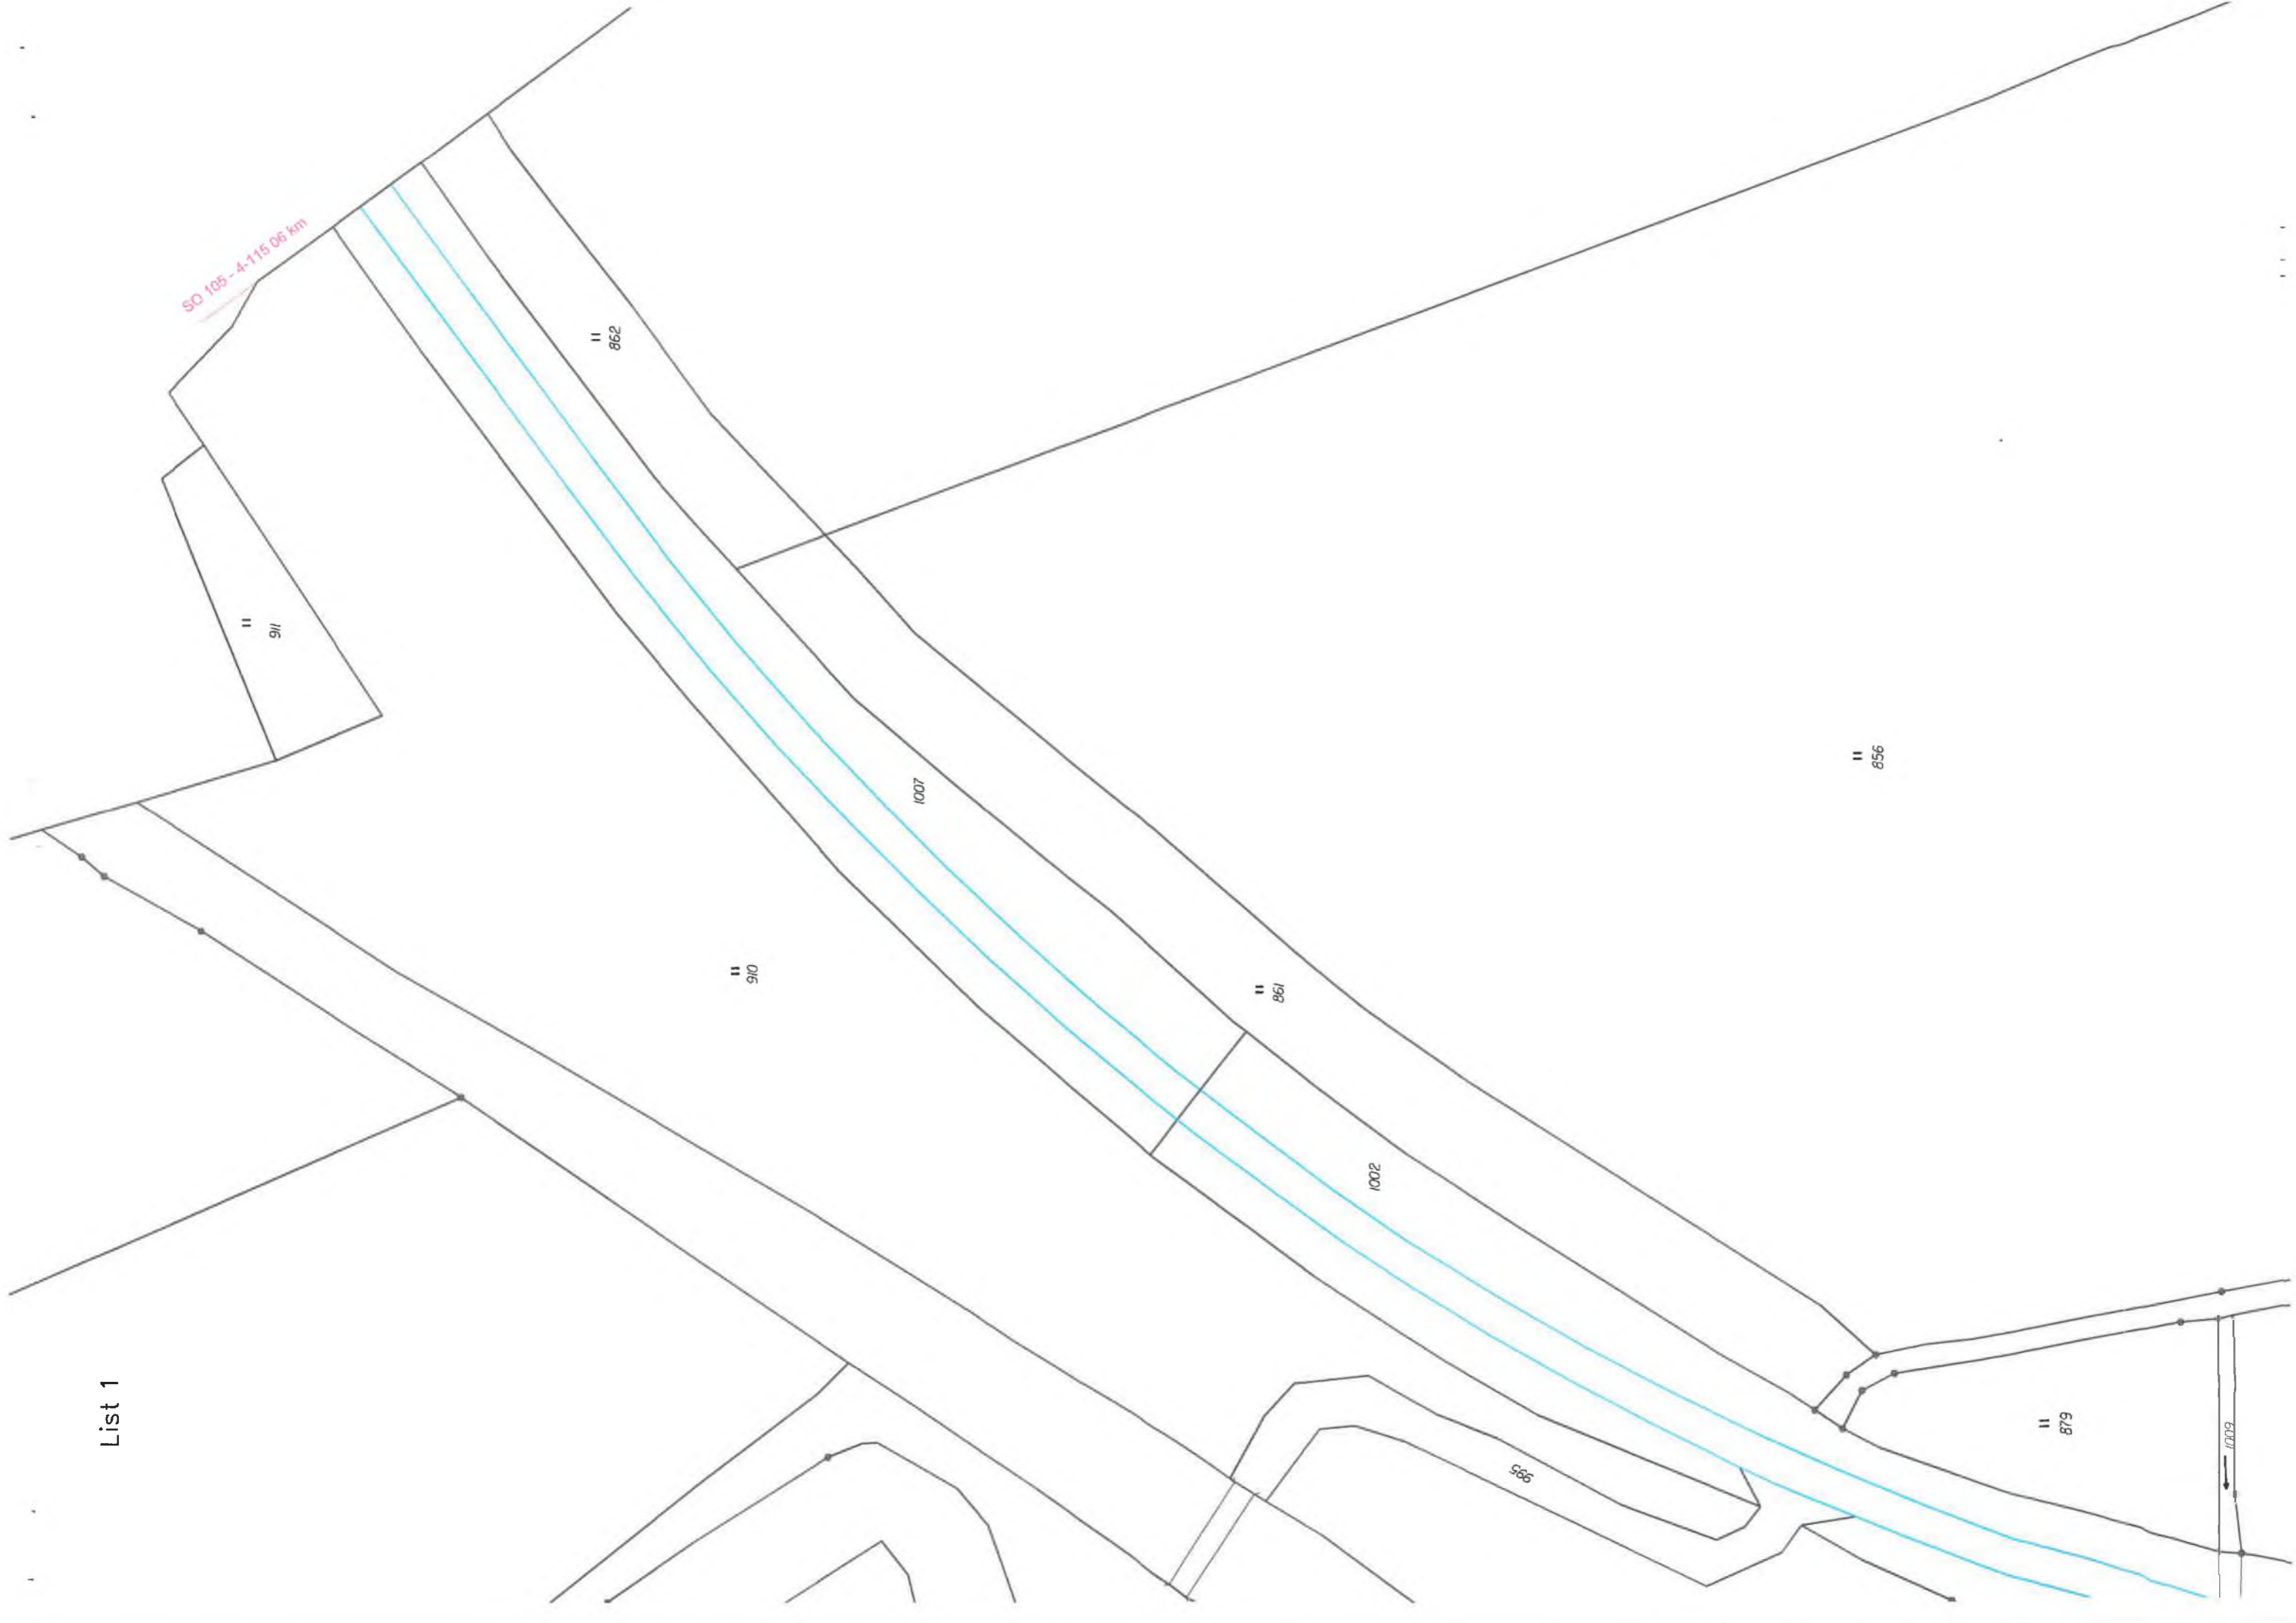



11 879

1002

544/3

504/16

11 893

544/1

11 875

11 866

11 865

29

544/2

1003

996

997


List2

11 880

11 873

11 881



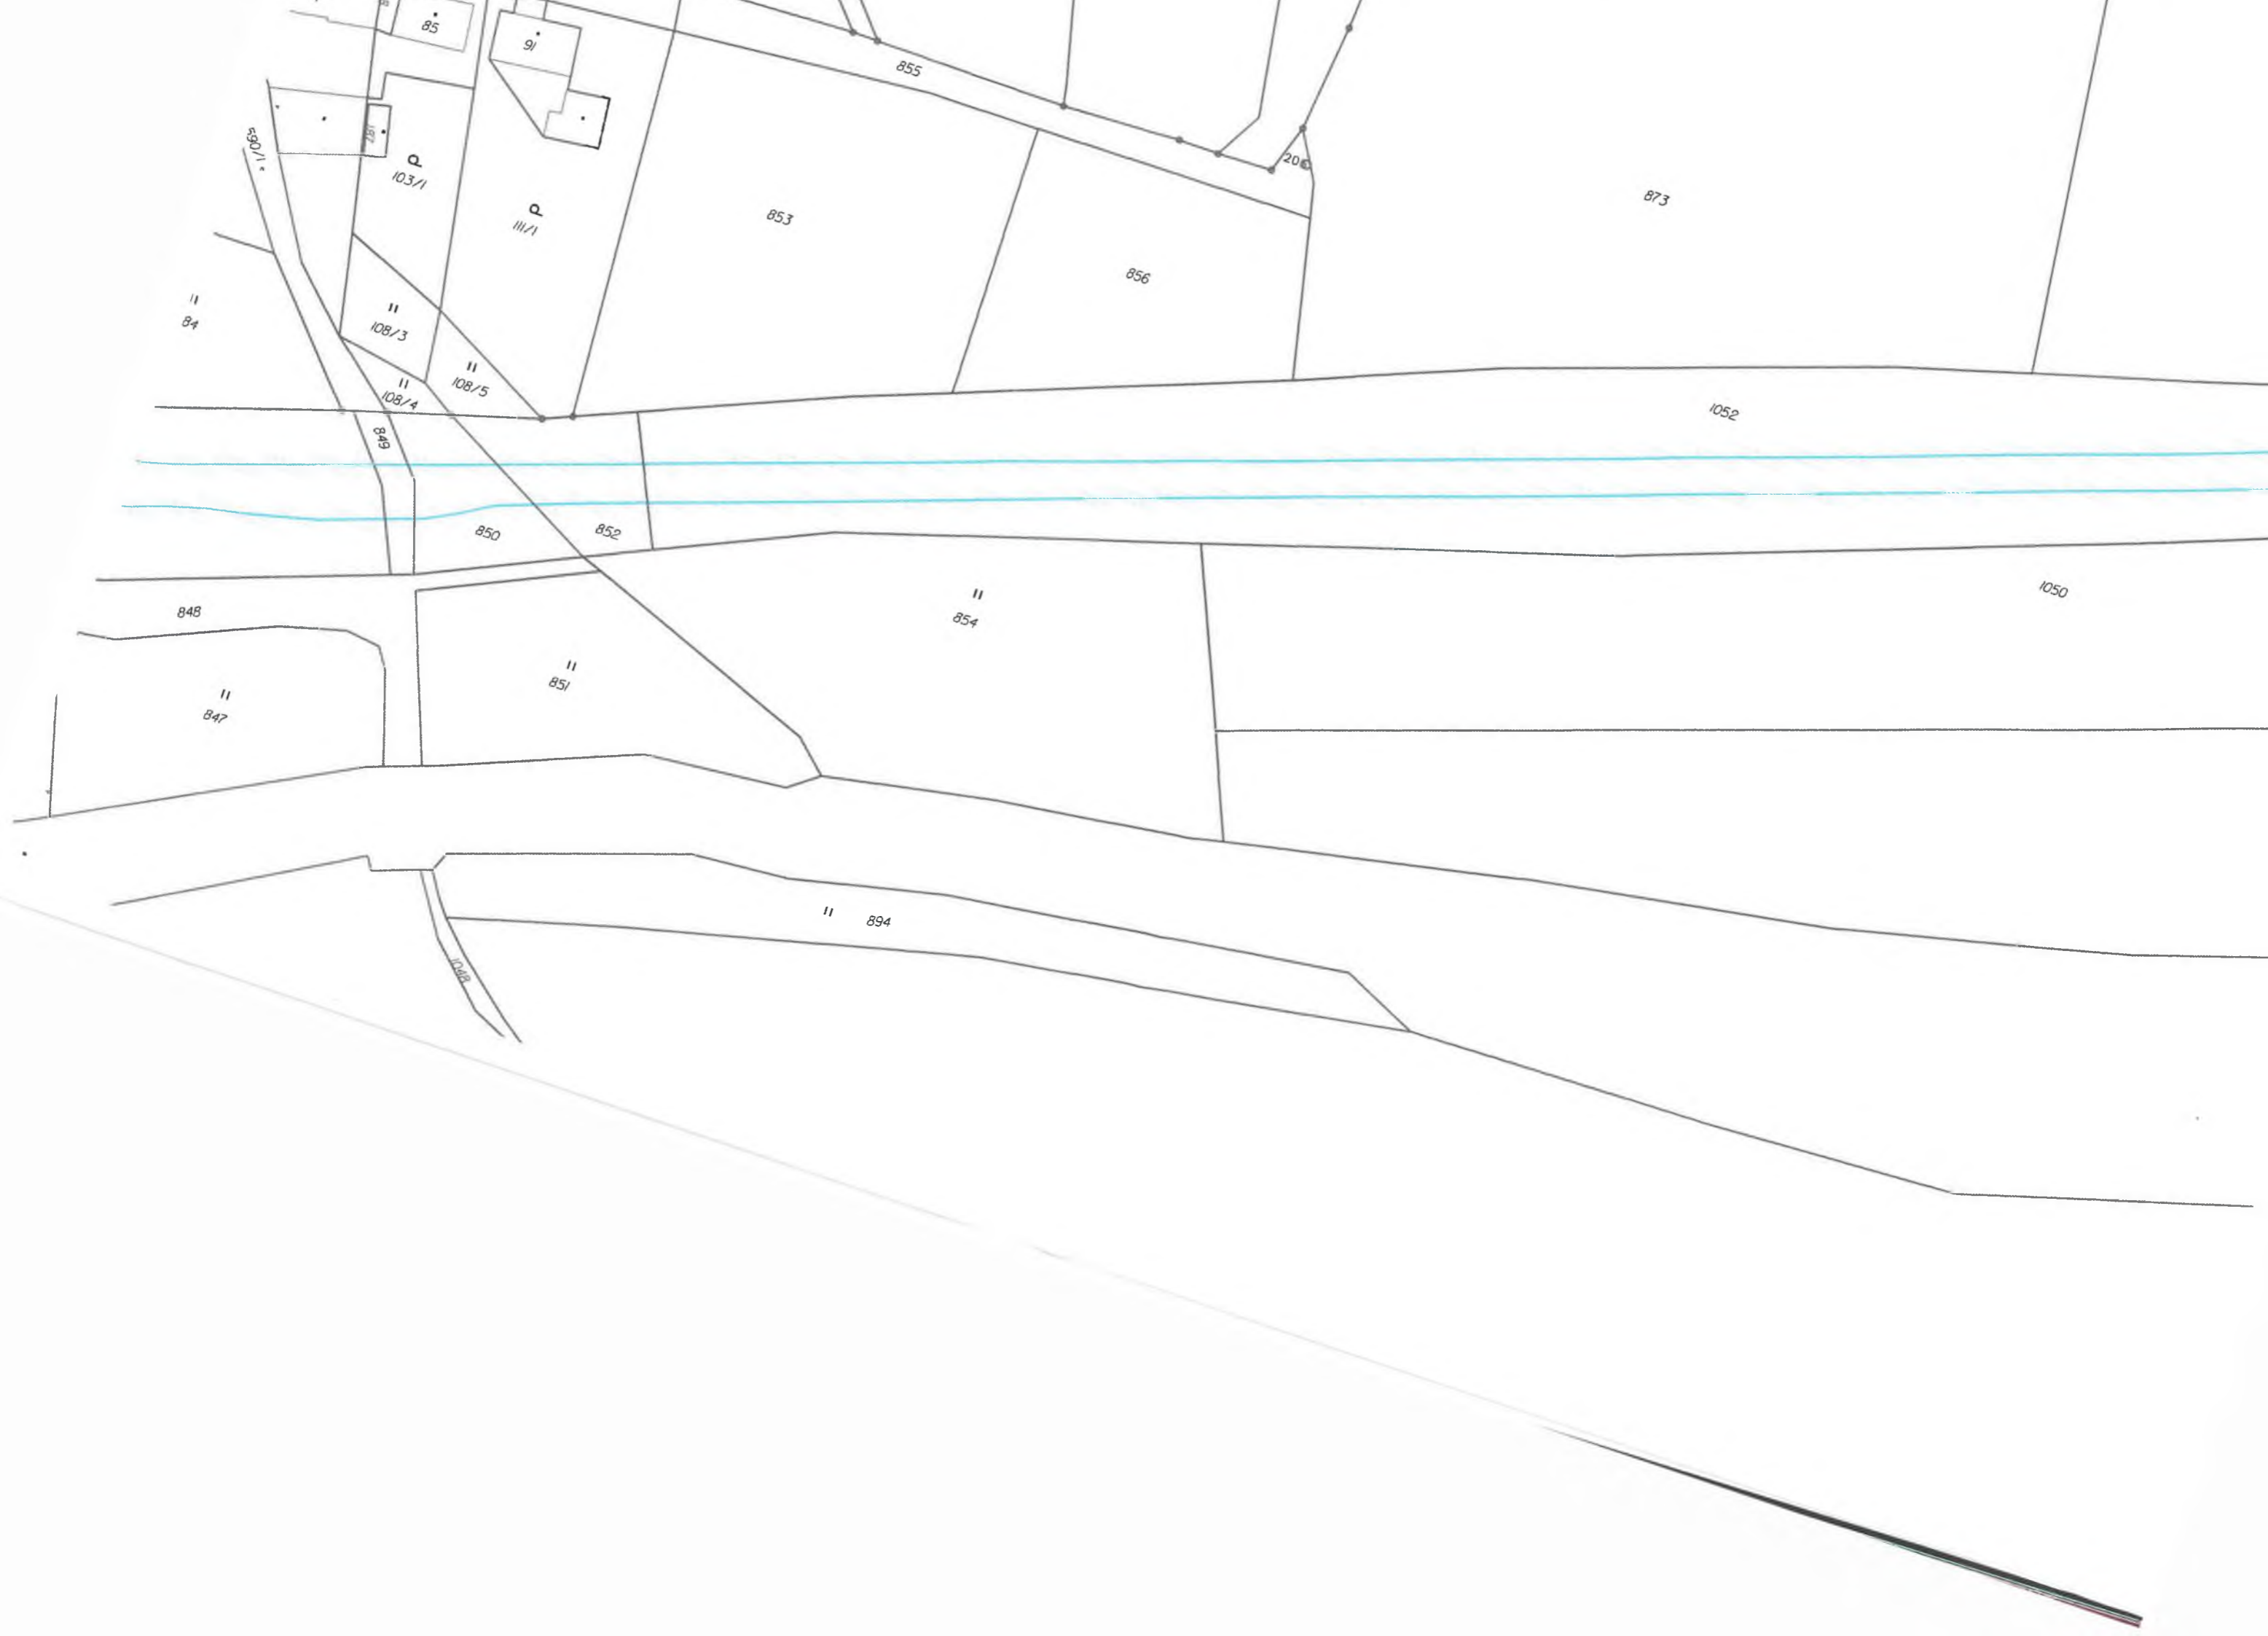

85

91

855

873

853

856

84

103/1

111/1

108/3

108/5

108/4

1052

849

850

852

848

854

1050

847

851

894

1068

P

P

20







26. 10. 2021


172c/2021



Plánická 171, 339 01 Klatovy 1, [www.geodezie-klatovy.cz](http://www.geodezie-klatovy.cz)

<b>NÁZEV AKCE</b> * geodetické zaměření plochy vrstvy ACD Silnice II/191 Janovice - Nýrsko - SO 101			
<b>Okres:</b> Klatovy	<b>K.ú.:</b> <small>Petrovice nad Úlavou, Hvizdala, Janovice nad Úlavou</small>	<b>Číslo zakázky:</b> 2098-2021	
<b>Zaměřil:</b> [redacted]	<b>Objednavatel:</b> DOPRASTAV, a.s.		
<b>Vyhotovil:</b>	<b>Souř. systém:</b> S-JTSK	<b>Dotum:</b> 04-11/2021	
<b>Ověřil:</b> [redacted]	<b>Výšk. systém:</b> Bpv	<b>Měřítko:</b> 1:1000	



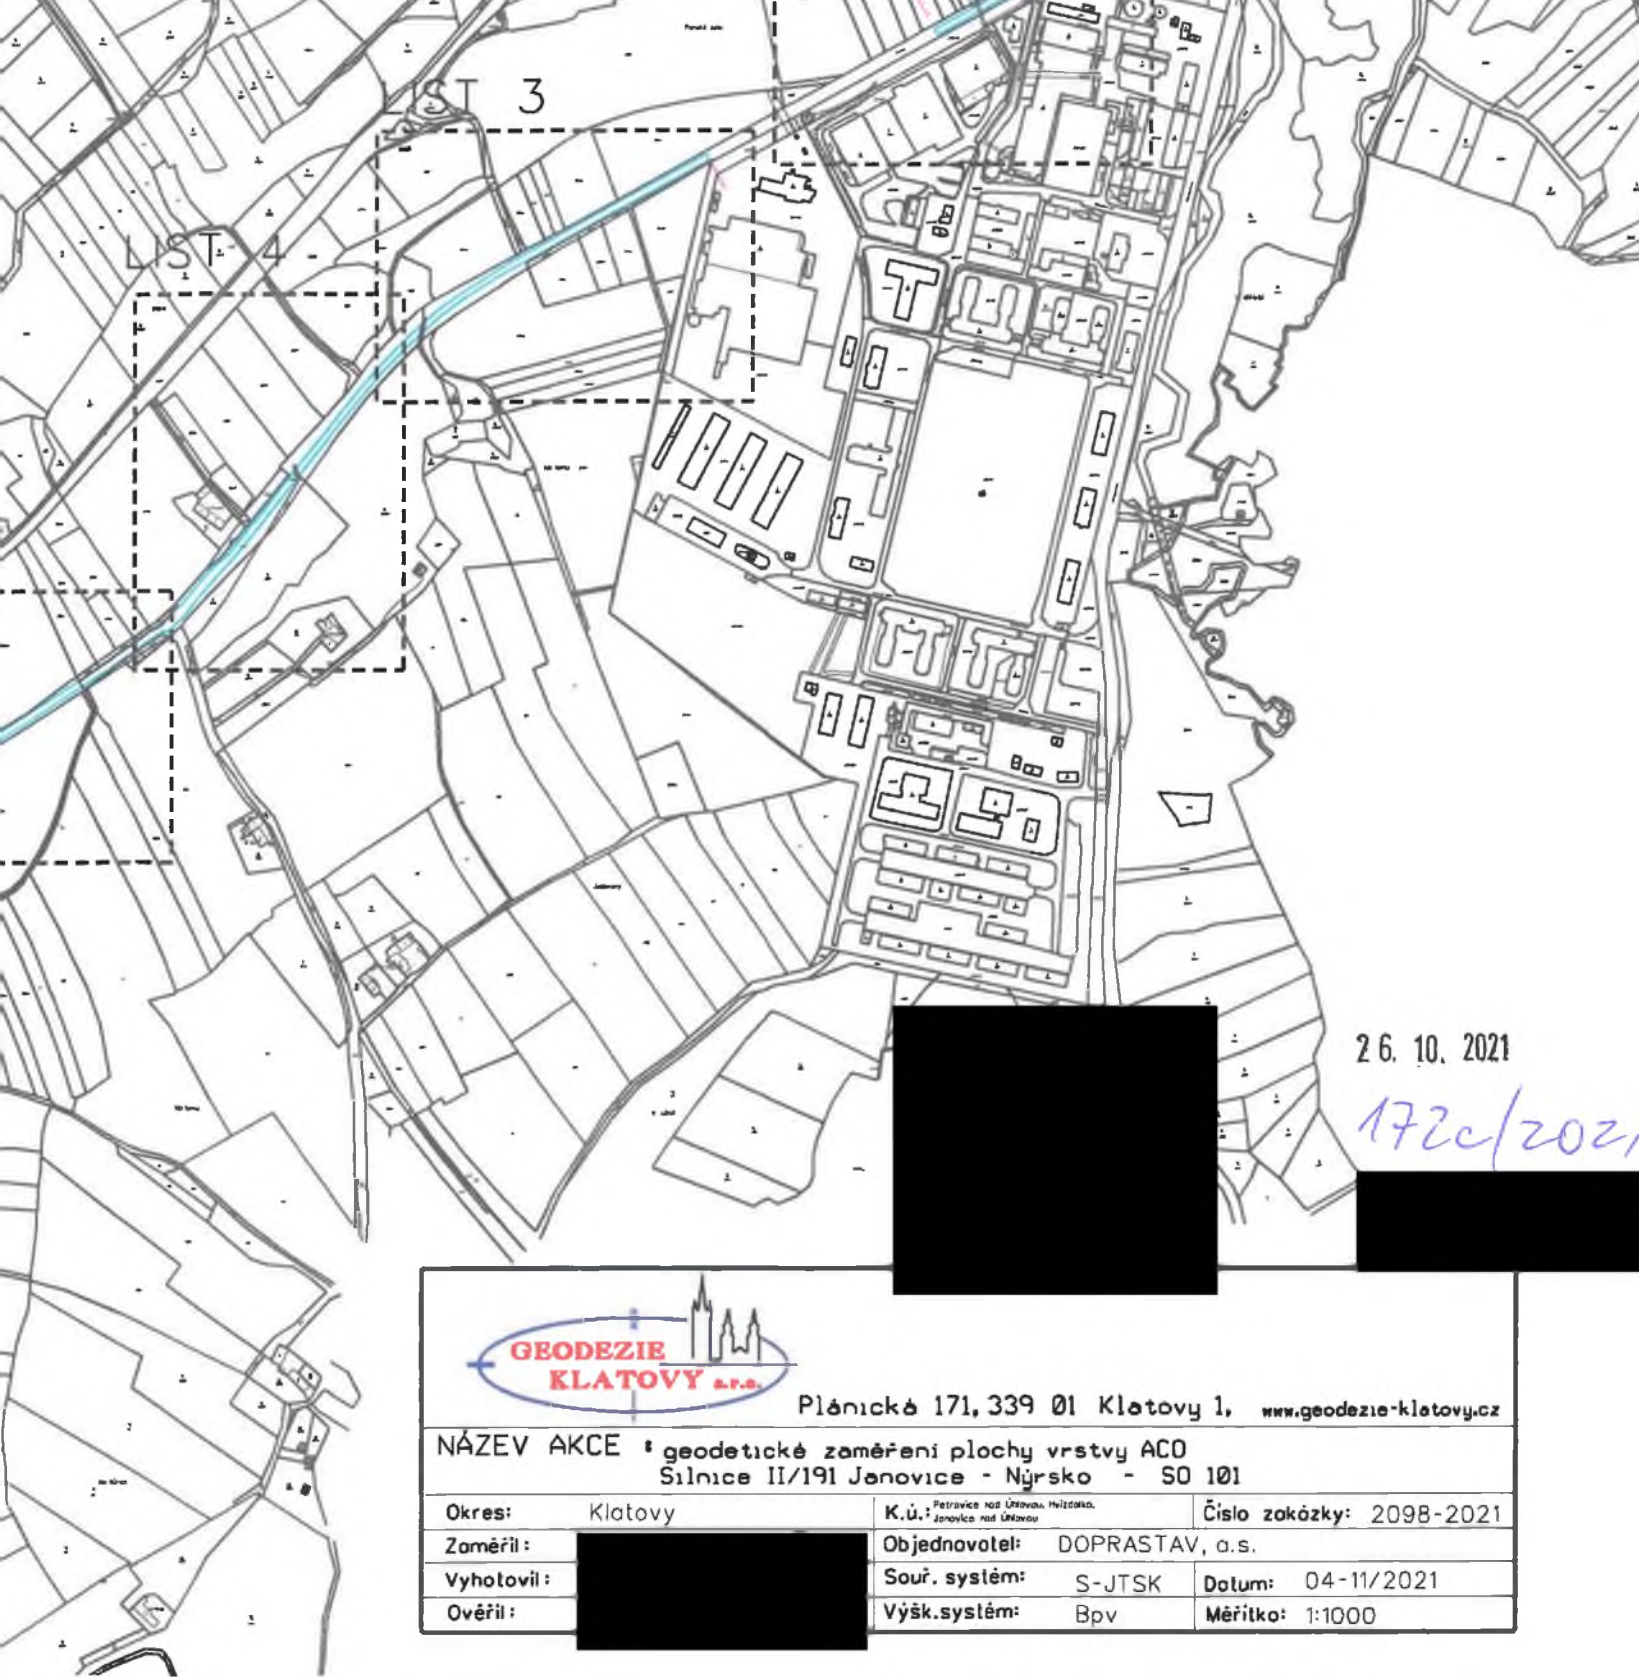


26. 10. 2021


172c/2021



Plánická 171, 339 01 Klatovy 1, [www.geodezie-klatovy.cz](http://www.geodezie-klatovy.cz)

NÁZEV AKCE * geodetické zaměření plochy vrstvy ACO Silnice II/191 Janovice - Nýrsko - SO 101			
Zaměřil:	[REDACTED]	Objednavatel: DOPRASTAV, a.s.	
Vyhotovil:	[REDACTED]	Souř. systém: S-JTSK	Dotum: 04-11/2021
Ověřil:	[REDACTED]	Výšk. systém: Bpv	Měřítko: 1:1000

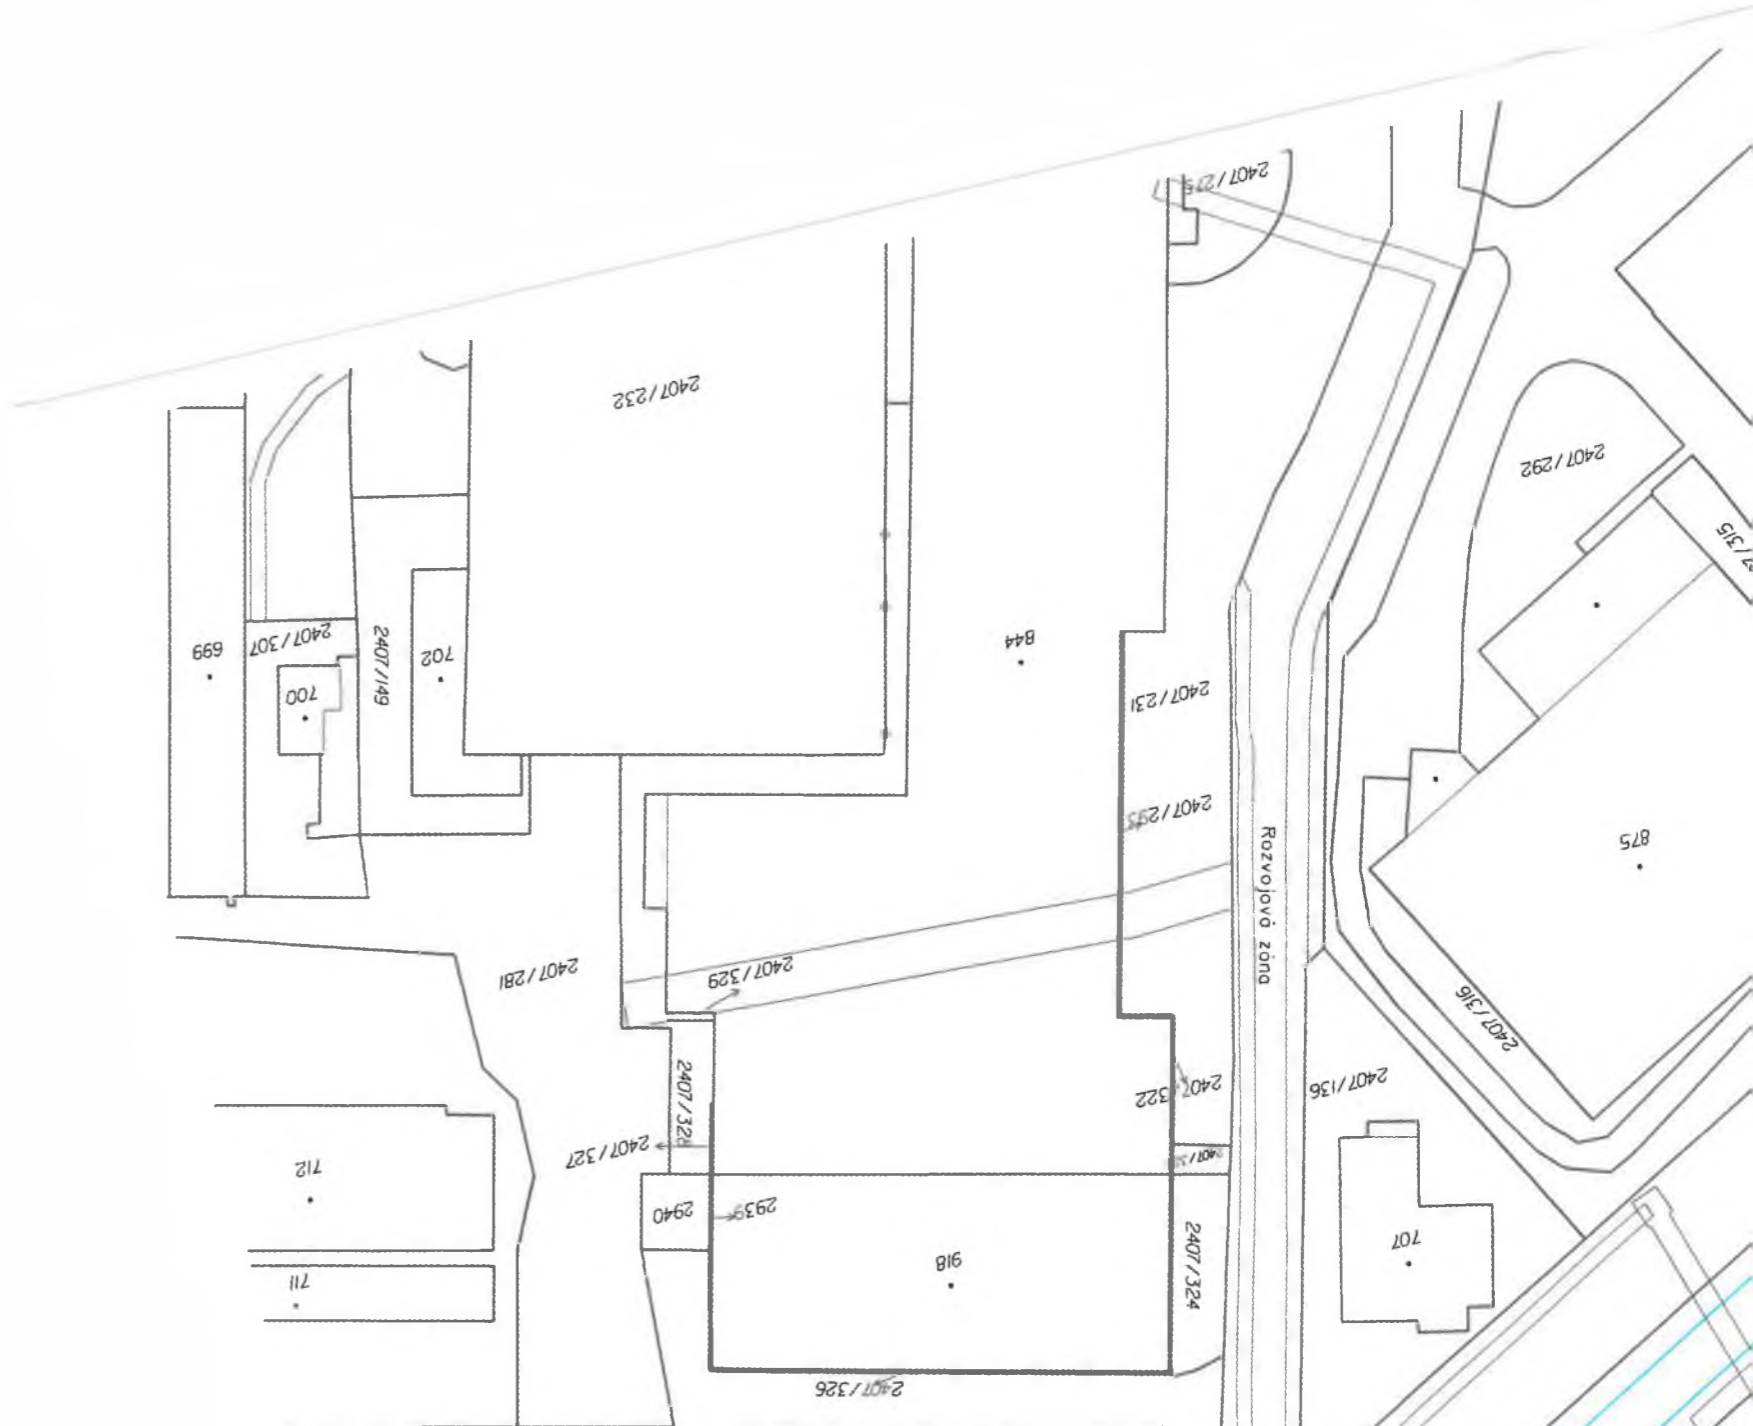

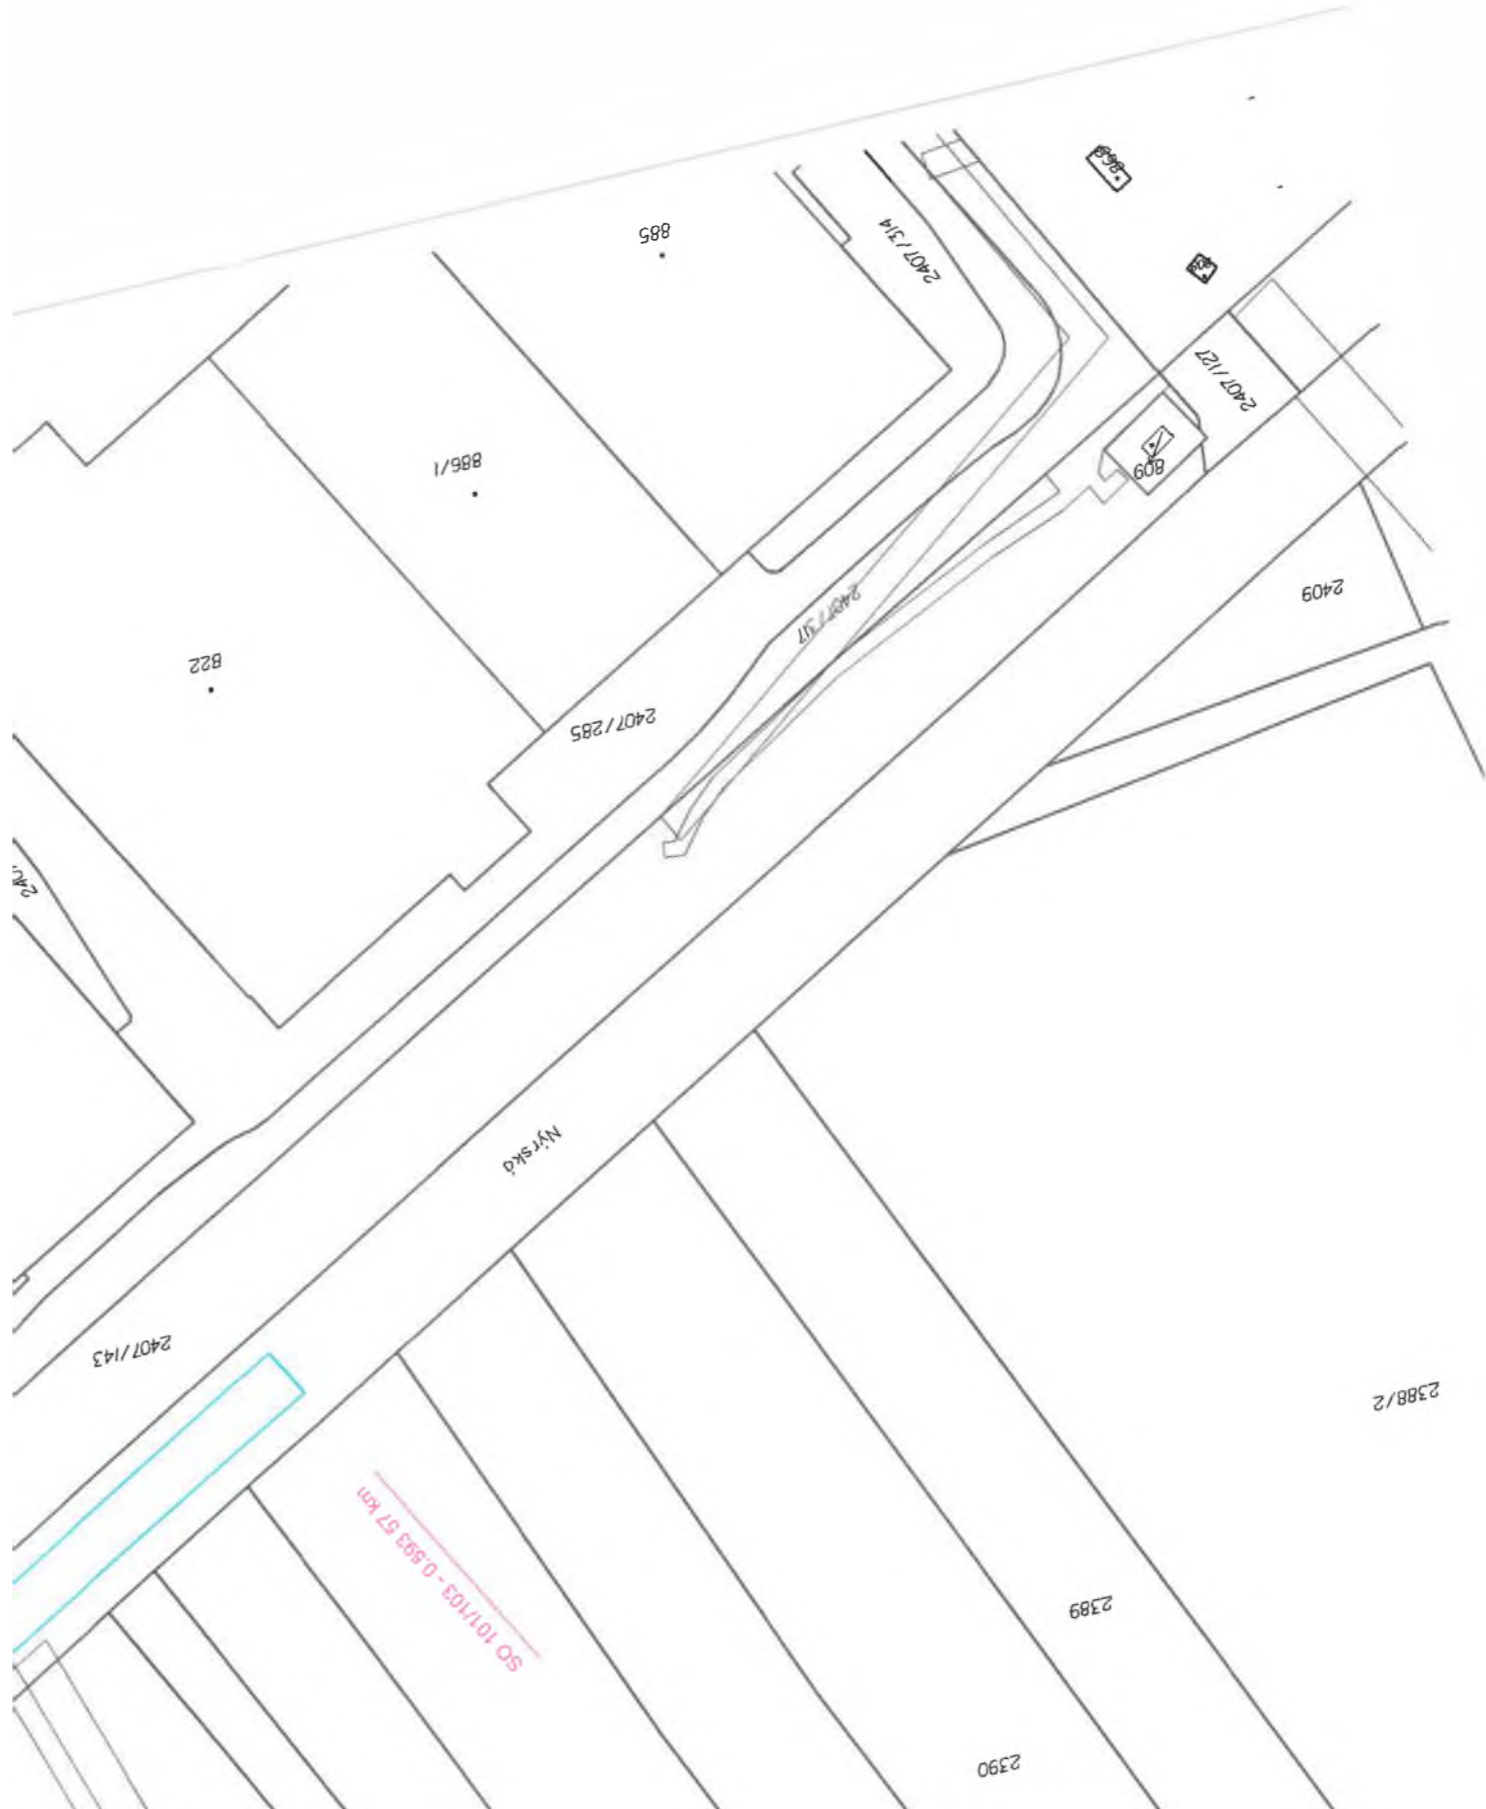

Nyrskd

2407/143

2407/285

2407/314

2407/127

2409

2388/2

2389

2390


SC 101/103 - 0.583 57 km

822

886/1

885

809

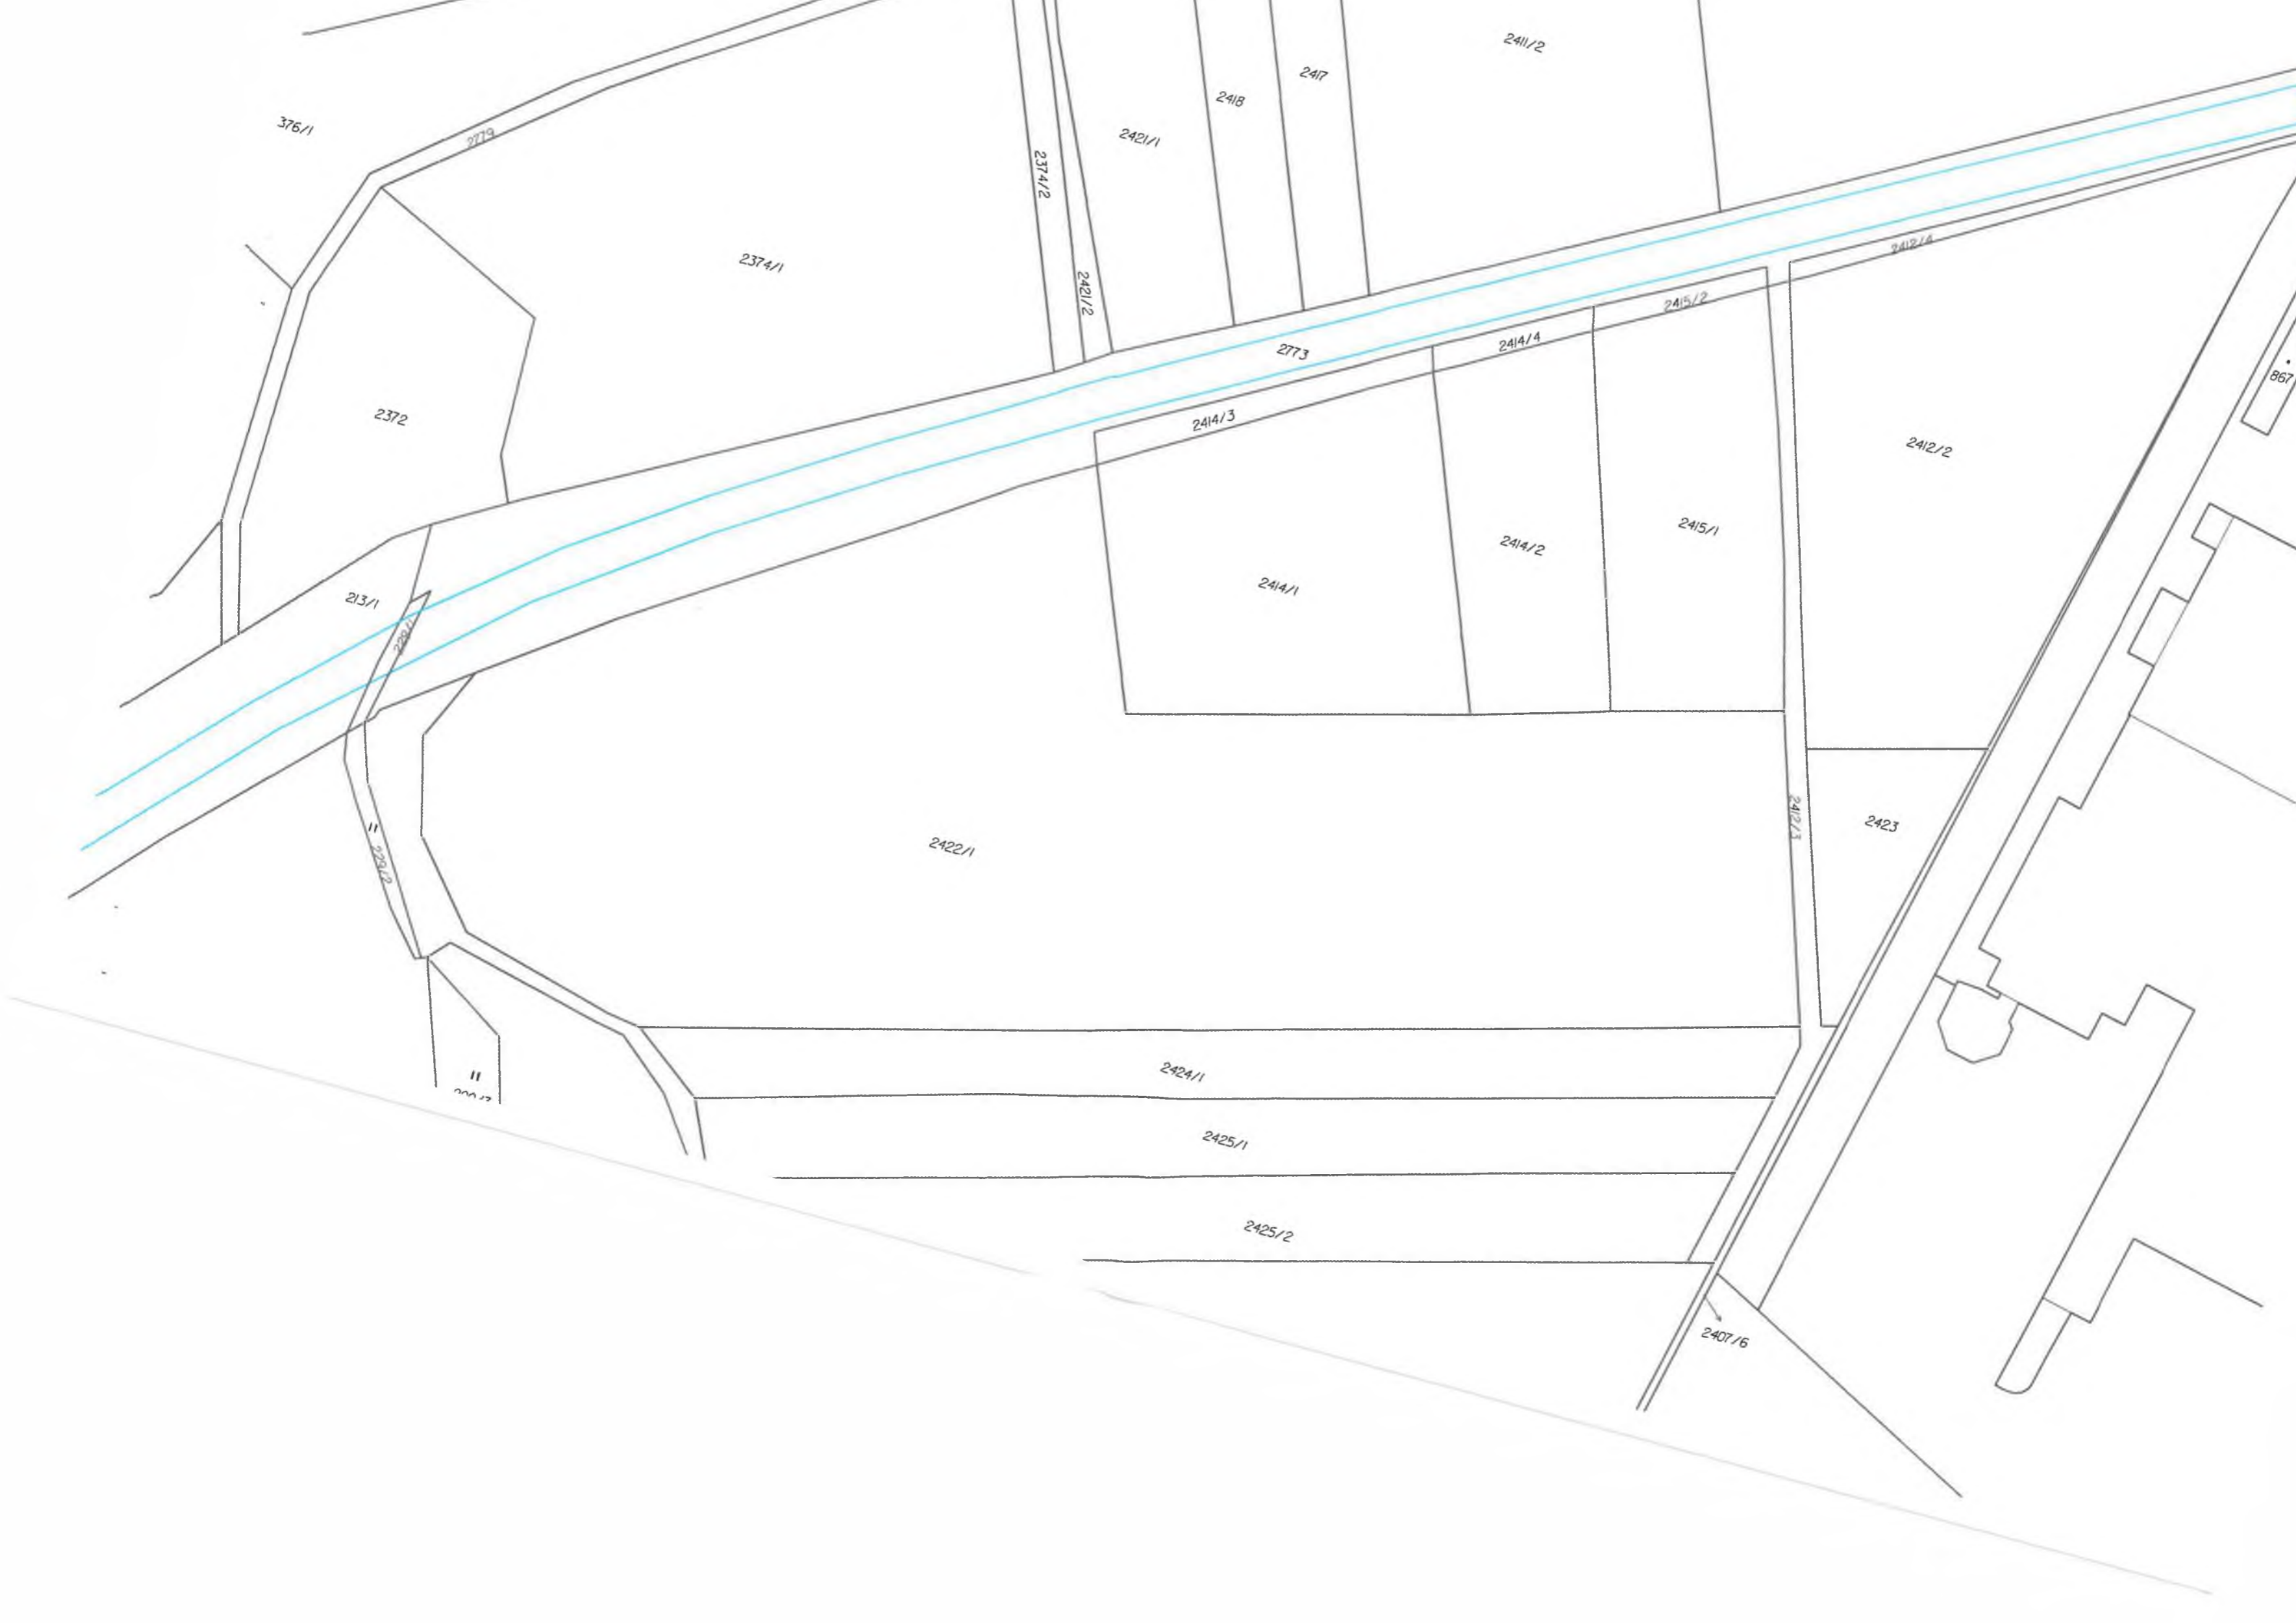

376/1

2719

2374/1

2374/2

2421/1

2418

2417

2411/2

2372

2773

2414/4

2415/2

2412/4

2414/3

2412/2

213/1

2414/1

2414/2

2415/1

2391/2

2422/1

2412/3

2423

2391/1

2424/1

2425/1


2425/2

2407/6

867

II  
22/2

2369

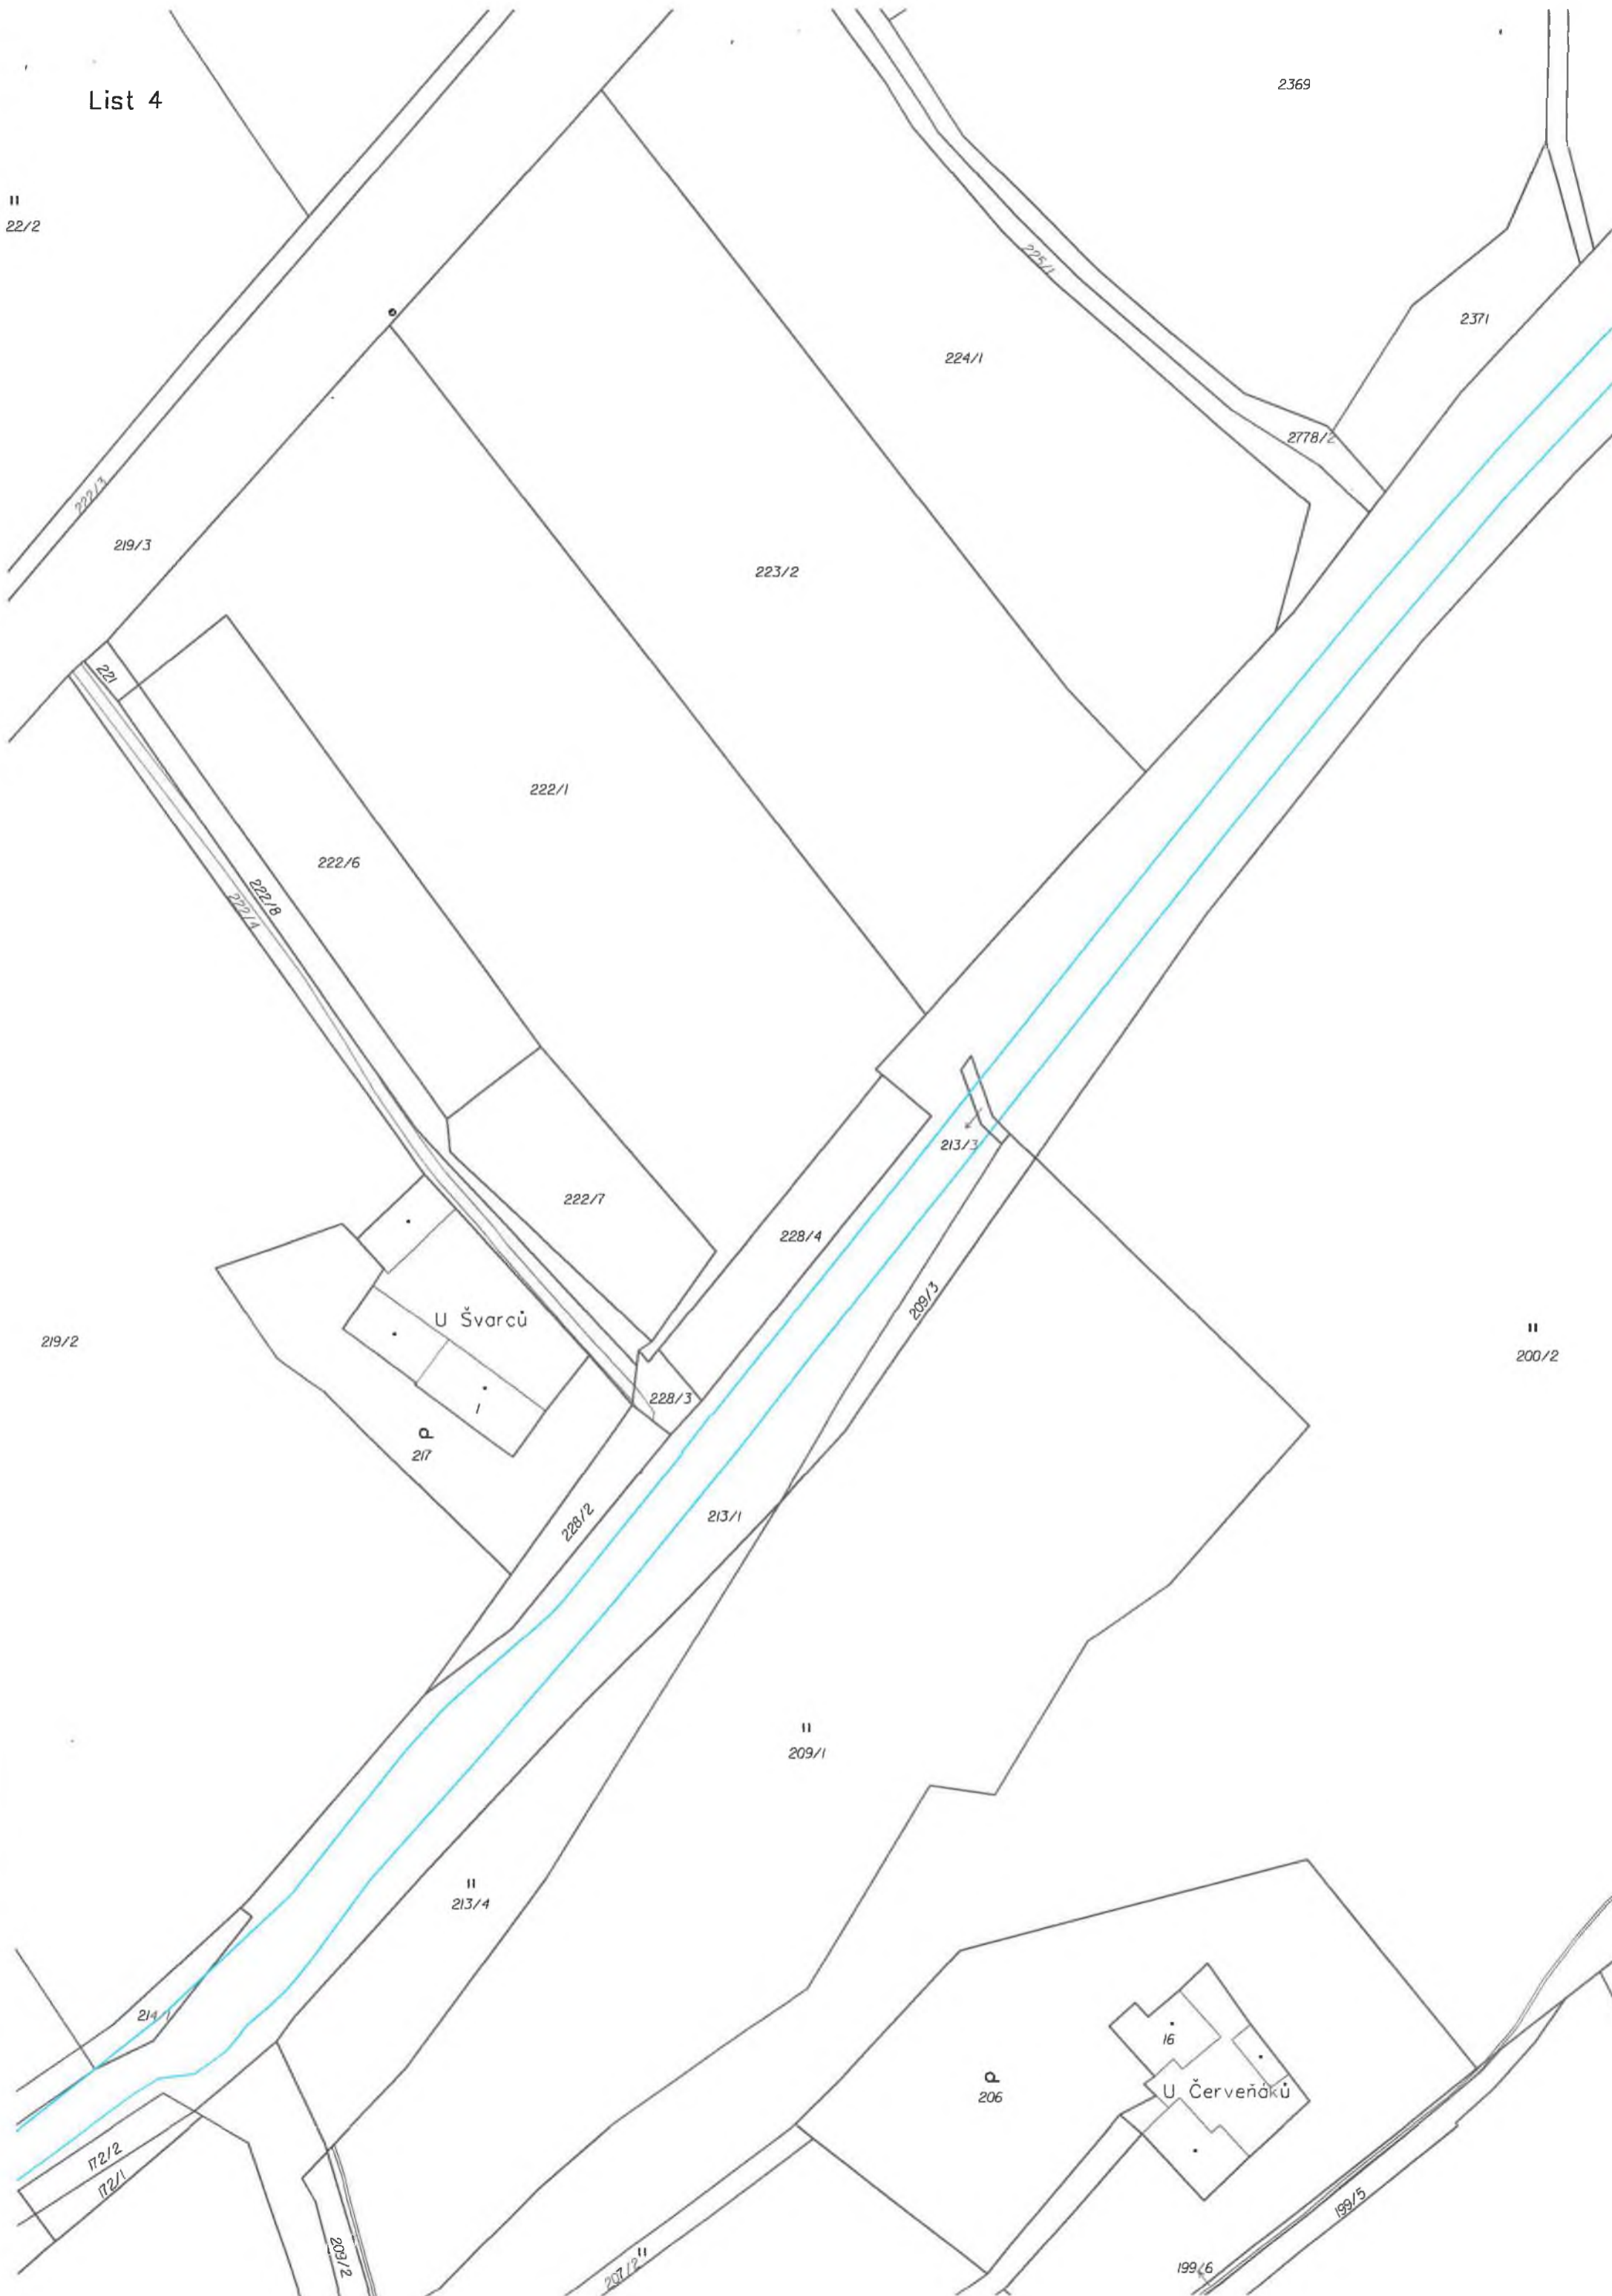

List 5

674/2

684/1

688/1

214/1

682/2

685/2

172/2

172/1

213/1

171/2

171/1

681/1

674/1

662

1229/1

510/1

231

166/2



List 6

639/1

636

625/1

608/1

1229/1

540/1


5.

53/1

54/1

557/1

543/1

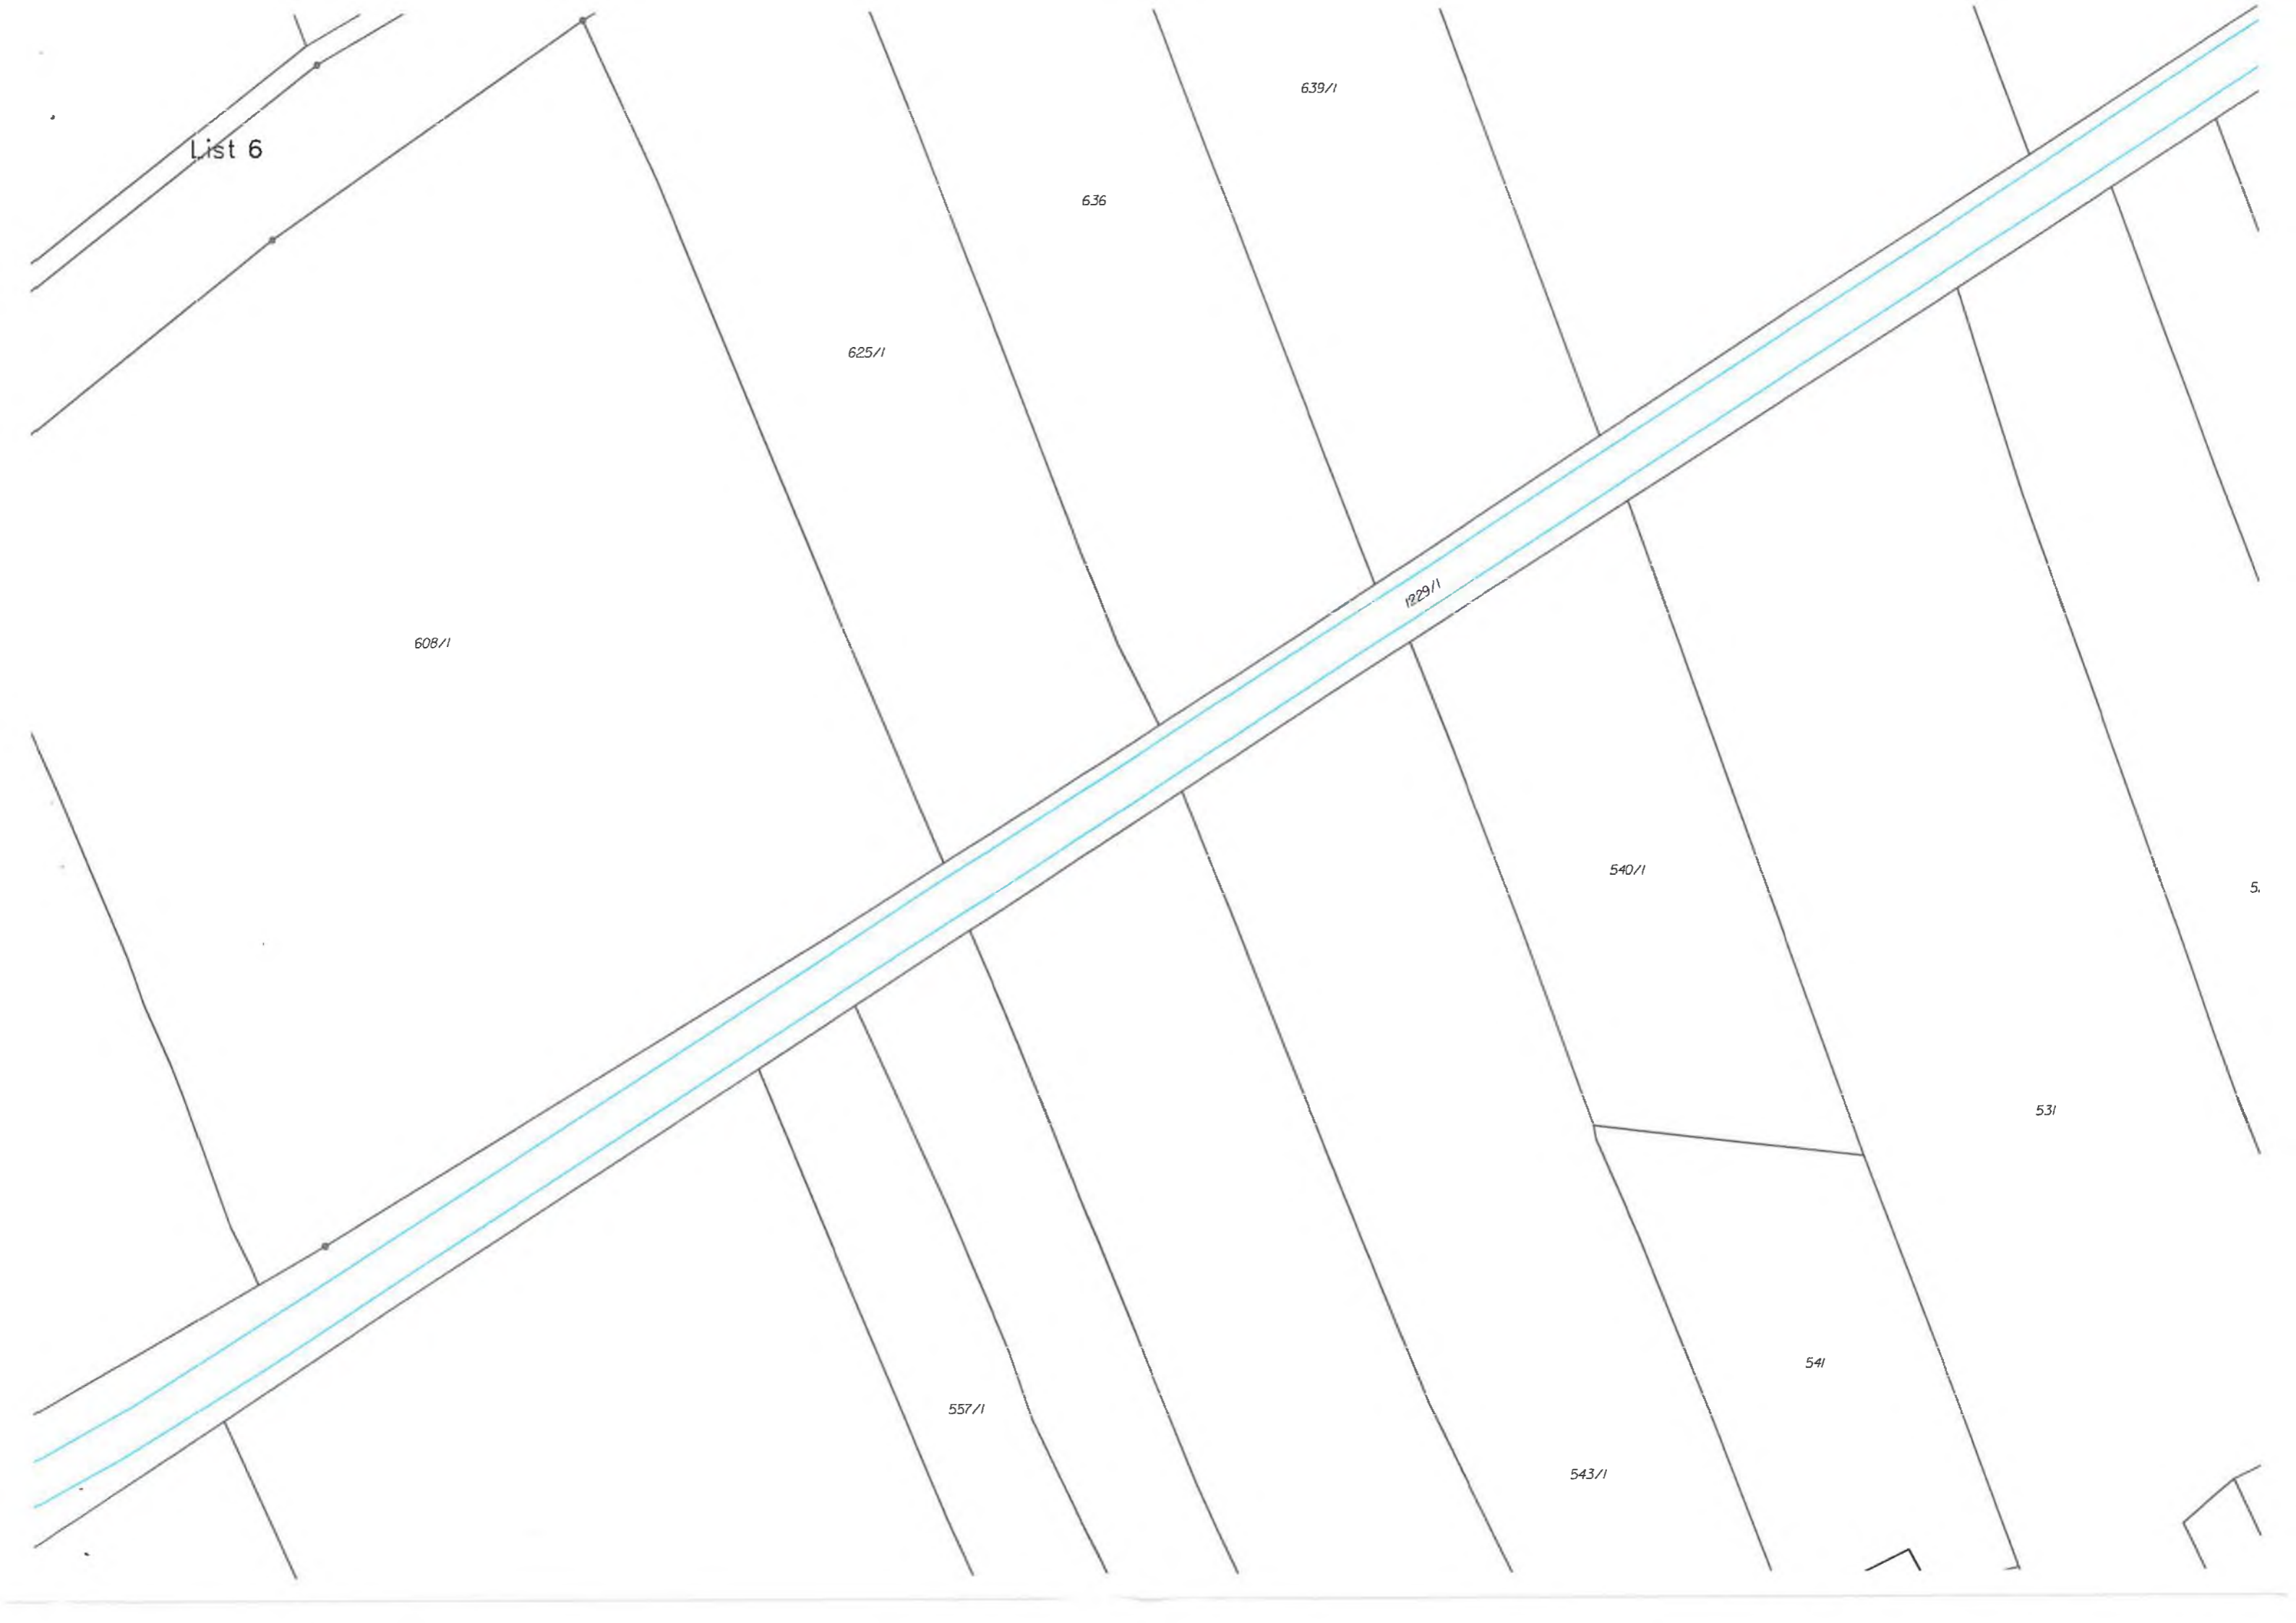






**SEZNAM SOUŘADNIC****Souřadnicový systém: S-JTSK****Výškový systém: Bpv**

<b>Bod č.</b>	<b>Y</b>	<b>X</b>	<b>Z</b>	<b>popis</b>
51	845079.88	1115869.22	468.20	svodidlo
52	845079.28	1115869.41	468.21	obruba-živice
53	845078.40	1115869.31	468.16	svodidlo
54	845076.46	1115869.18	468.27	svodidlo
55	845076.32	1115869.06	468.40	gabionová zeď
56	845076.27	1115868.06	468.47	gabionová zeď
57	845074.27	1115868.10	468.44	gabionová zeď
58	845074.32	1115869.08	468.39	gabionová zeď
59	845074.25	1115868.07	468.47	beton
60	845074.30	1115869.57	468.39	beton
61	845074.30	1115869.57	468.20	živice
62	845074.39	1115868.27	468.42	zábradlí
63	845074.01	1115868.28	468.42	zábradlí
64	845072.99	1115868.34	468.42	zábradlí
65	845072.19	1115868.13	468.40	spára
66	845072.88	1115869.28	468.36	spára
67	845073.46	1115869.28	468.42	svodidlo
68	845072.15	1115868.33	468.41	zábradlí
69	845070.46	1115869.30	468.39	svodidlo
70	845070.12	1115868.35	468.38	zábradlí
71	845068.14	1115868.38	468.36	zábradlí
72	845067.45	1115869.37	468.36	svodidlo
73	845066.06	1115868.42	468.34	zábradlí
74	845064.43	1115869.42	468.33	svodidlo
75	845064.09	1115868.46	468.32	zábradlí
76	845062.07	1115868.50	468.31	zábradlí
77	845061.39	1115869.49	468.30	svodidlo
78	845060.10	1115868.56	468.30	zábradlí
79	845059.71	1115868.33	468.29	spára
80	845060.45	1115869.54	468.26	spára
81	845058.46	1115869.49	468.27	svodidlo
82	845058.09	1115868.57	468.27	zábradlí
83	845056.08	1115868.60	468.25	zábradlí
84	845055.45	1115869.59	468.24	svodidlo
85	845054.10	1115868.64	468.23	zábradlí
86	845052.42	1115869.65	468.21	svodidlo
87	845052.12	1115868.66	468.21	zábradlí
88	845050.13	1115868.69	468.19	zábradlí
89	845049.43	1115869.70	468.18	svodidlo
90	845048.11	1115868.73	468.18	zábradlí
91	845047.77	1115868.55	468.18	spára
92	845048.48	1115869.75	468.14	spára
93	845046.44	1115869.76	468.15	svodidlo
94	845046.11	1115868.78	468.15	zábradlí
95	845044.16	1115868.82	468.13	zábradlí
96	845043.43	1115869.82	468.11	svodidlo
97	845042.13	1115868.82	468.10	zábradlí
98	845040.44	1115869.86	468.08	svodidlo
99	845040.13	1115868.88	468.08	zábradlí
100	845038.13	1115868.91	468.07	zábradlí
101	845037.43	1115869.90	468.06	svodidlo
102	845036.05	1115868.96	468.05	zábradlí
103	845035.00	1115868.99	468.05	zábradlí
104	845034.42	1115869.97	468.02	svodidlo
105	845034.09	1115869.01	468.03	zábradlí

106	845033.58	1115869.01	468.00	zábradlí
107	845035.06	1115868.75	468.03	spára
108	845035.81	1115869.96	467.99	spára
109	845033.53	1115869.77	467.99	gabionová zeď
110	845033.52	1115868.79	468.01	gabionová zeď
111	845031.55	1115868.77	467.99	gabionová zeď
112	845031.53	1115869.73	467.96	gabionová zeď
113	845031.79	1115869.94	467.88	svodidlo
114	845028.78	1115869.97	467.70	svodidlo
115	845026.40	1115870.14	467.51	svodidlo
116	845026.42	1115869.56	467.27	skluz
117	845026.68	1115869.24	467.08	skluz
118	845027.56	1115870.31	467.66	obruba-živice
119	845027.95	1115870.13	467.62	beton
120	845027.75	1115869.21	467.21	skluz
121	845027.38	1115869.15	467.06	skluz
122	845033.56	1115868.75	468.05	beton
123	845033.58	1115870.27	467.81	živice
124	845033.58	1115870.27	467.98	beton
125	845027.29	1115865.65	465.13	skluz
126	845026.67	1115865.73	465.15	skluz
127	845039.55	1115879.37	467.97	zábradlí
128	845039.79	1115879.59	468.02	gabionová zeď
129	845039.76	1115878.60	467.99	gabionová zeď
130	845037.75	1115878.66	467.96	gabionová zeď
131	845037.78	1115879.64	468.00	gabionová zeď
132	845031.03	1115878.93	467.48	svodidlo
133	845033.44	1115878.54	467.64	svodidlo
134	845033.84	1115878.52	467.63	skluz
135	845034.74	1115879.26	467.41	skluz
136	845035.37	1115879.25	467.42	skluz
137	845035.48	1115878.50	467.67	svodidlo
138	845035.35	1115878.23	467.73	obruba-živice
139	845037.46	1115878.52	467.80	svodidlo
140	845039.76	1115878.15	467.81	živice
141	845039.76	1115878.15	467.98	beton
142	845039.83	1115879.62	468.04	beton
143	845040.08	1115879.37	468.02	zábradlí
144	845041.27	1115879.35	468.02	zábradlí
145	845040.44	1115878.41	468.00	svodidlo
146	845040.88	1115878.38	467.97	spára
147	845041.56	1115879.57	468.02	spára
148	845042.17	1115879.34	468.03	zábradlí
149	845043.42	1115878.36	468.03	svodidlo
150	845044.15	1115879.30	468.04	zábradlí
151	845046.16	1115879.28	468.05	zábradlí
152	845046.44	1115878.28	468.05	svodidlo
153	845048.17	1115879.22	468.06	zábradlí
154	845049.44	1115878.23	468.08	svodidlo
155	845050.16	1115879.20	468.08	zábradlí
156	845052.16	1115879.16	468.10	zábradlí
157	845052.43	1115878.19	468.10	svodidlo
158	845053.45	1115878.13	468.06	spára
159	845054.19	1115879.33	468.12	spára
160	845054.17	1115879.13	468.12	zábradlí
161	845055.44	1115878.14	468.12	svodidlo
162	845056.17	1115879.10	468.13	zábradlí
163	845058.15	1115879.06	468.14	zábradlí
164	845058.44	1115878.07	468.14	svodidlo
165	845060.15	1115879.02	468.15	zábradlí
166	845061.44	1115878.01	468.15	svodidlo

167	845062.17	1115879.00	468.16	zábradlí
168	845064.16	1115878.96	468.18	zábradlí
169	845064.43	1115877.94	468.17	svodidlo
170	845066.12	1115878.93	468.19	zábradlí
171	845065.50	1115877.88	468.13	spára
172	845066.28	1115879.12	468.19	spára
173	845067.42	1115877.89	468.18	svodidlo
174	845068.20	1115878.89	468.19	zábradlí
175	845070.16	1115878.84	468.20	zábradlí
176	845070.44	1115877.85	468.20	svodidlo
177	845072.14	1115878.81	468.21	zábradlí
178	845073.37	1115877.77	468.21	svodidlo
179	845074.19	1115878.78	468.22	zábradlí
180	845076.13	1115878.75	468.24	zábradlí
181	845076.43	1115877.73	468.23	svodidlo
182	845078.17	1115878.71	468.26	zábradlí
184	845078.54	1115878.71	468.27	zábradlí
185	845077.96	1115877.68	468.21	spára
186	845078.65	1115878.90	468.26	spára
187	845079.41	1115877.69	468.27	svodidlo
188	845079.66	1115878.67	468.28	zábradlí
189	845080.13	1115878.67	468.18	zábradlí
190	845080.00	1115877.39	468.09	živice
191	845080.00	1115877.39	468.24	beton
192	845079.96	1115878.92	468.30	beton
193	845080.01	1115878.90	468.28	gabionová zeď
194	845080.01	1115877.92	468.21	gabionová zeď
195	845082.03	1115877.89	468.26	gabionová zeď
196	845082.00	1115878.88	468.31	gabionová zeď
197	845081.40	1115877.63	468.18	svodidlo
198	845083.55	1115877.72	468.03	svodidlo
199	845084.02	1115877.34	468.10	obruba-živice
200	845084.06	1115877.87	467.86	skluz
201	845084.62	1115878.13	467.83	skluz
202	845085.56	1115877.37	468.09	skluz
203	845086.62	1115877.88	468.00	svodidlo
204	845083.39	1115880.61	466.24	skluz
205	845082.84	1115880.33	466.74	skluz
206	845076.98	1115878.98	467.62	původní spodní stavba
207	845042.92	1115879.60	467.41	původní spodní stavba
208	845036.65	1115868.67	467.39	původní spodní stavba
209	845070.81	1115868.11	467.72	původní spodní stavba
211	845026.61	1115857.46	460.68	ochranný tyčový znak
212	845026.40	1115858.06	461.01	skluz
213	845027.09	1115858.04	461.03	skluz
214	845036.00	1115892.83	461.91	skluz
215	845035.40	1115892.84	461.91	skluz
216	845035.71	1115893.29	461.71	ochranný tyčový znak
217	845078.78	1115889.30	461.11	skluz
218	845078.24	1115889.03	461.07	skluz
219	845078.40	1115889.50	460.86	ochranný tyčový znak

# Technická zpráva

- 1) **název akce:** *Silnice II/191 Janovice – Nýrsko- SO 102*
- 2) **zakázka číslo:** 2098-2021
- 3) **zadavatel:** Doprastav a.s., K Zahradnictví 13, 18200 Praha 8.
- 4) **investor:** Správa a údržba silnic Plzeňského kraje
- 5) **datum měření:** 04-11/2021
- 6) **katastrální území:** Janovice nad Úhlavou
- 7) **podklady pro vypracování:** - digitální katastrální mapa  
- zaměření skutečného provedení stavby

## **A) Geodetické zaměření a zpracování dokumentace skutečného provedení stavby**

### **1) zadání prací:**

Úkolem zakázky bylo zaměření skutečného provedení stavby „*Silnice II/191 Janovice - Nýrsko*“, v rámci které byla provedena oprava povrchu vozovky SO 102 a následné zpracování skutečného provedení výše uvedené stavby.

### **2) měřické práce:**

Průběžně 04-11/2021 bylo prováděno zaměření krajů finální obrusné vrstvy ACO za účelem výpočtu plochy nového povrchu rekonstruované komunikace.

### **3) použité přístroje:**

Vlastní měření bylo provedeno přístrojem GPS SOUTH Galaxy G1 plus a totální stanicí TOPCON GT-603.

### **4) výpočetní práce a grafické zobrazení:**

Souřadnice zaměřených bodů byly vypočteny programem Groma. Do výřezu digitální katastrální mapy byly nahrány vypočtené body a v grafickém systému MicroStation V8 byla vytvořena veškerá kresba nového stavu. Vzhledem k hustotě zobrazených bodů, zvolenému měřítku a v zájmu čitelnosti byl tisk proveden bez čísel a výšek měřených bodů. Vše je ale vykresleno v digitální podobě – soubory \*.DGN a \*.DWG.

Z naměřených dat byla spočtena plocha nově položené koncové vrstvy ACO .

Na závěr byla vypočtena plocha nově položené vrstvy – vyjádřená v tabulce níže.

### Plocha vrstvy – SO 102

Konstrukční vrstva	výměra
ACO	2015,41 m <sup>2</sup>

5) použitý souřadnicový systém: S-JTSK

použitý výškový systém: Balt po vyrovnání (Bpv)

6) přílohy: Grafická část – 1 listy A3 pro vykreslení DSPS v měřítku 1:1000  
Seznam souřadnic

CD - výkres situace ve formátu \*.dgn, \*.dwg  
seznam souřadnic ve formátu txt

Měření a výpočty založeny u dodavatele geodetických prací.

Polní práce: [redacted]


Kancelářské práce: [redacted]

Náležitostmi a přesností odpovídá  
právním předpisům

Ověřil: [redacted]

Dne: 8.11.2021

Pod číslem j.: 184c/2021



**SEZNAM SOUŘADNIC****Souřadnicový systém: S-JTSK****Výškový systém: Bpv**

<b>Bod č.</b>	<b>Y</b>	<b>X</b>	<b>Z</b>	<b>popis</b>
1201	841152.70	1112594.92	414.05	kraj živice
1202	841156.99	1112597.90	414.13	kraj živice
1203	841159.30	1112599.60	414.14	kraj živice
1204	841160.87	1112600.88	414.18	kraj živice
1205	841162.77	1112602.66	414.15	kraj živice
1206	841164.51	1112604.51	414.16	kraj živice
1207	841166.08	1112606.34	414.17	kraj živice
1208	841167.70	1112608.46	414.19	kraj živice
1209	841169.35	1112610.88	414.24	kraj živice
1210	841170.94	1112613.55	414.26	kraj živice
1211	841172.42	1112616.35	414.31	kraj živice
1212	841173.58	1112618.87	414.34	kraj živice
1213	841174.22	1112620.77	414.36	kraj živice
1214	841174.79	1112622.98	414.38	kraj živice
1215	841175.16	1112625.06	414.39	kraj živice
1216	841175.37	1112627.10	414.43	kraj živice
1217	841175.36	1112629.41	414.45	kraj živice
1218	841175.14	1112631.59	414.45	kraj živice
1219	841174.80	1112633.49	414.46	kraj živice
1220	841174.53	1112634.74	414.49	kraj živice
1221	841173.88	1112636.72	414.50	kraj živice
1222	841173.43	1112638.86	414.46	kraj živice
1223	841173.05	1112641.11	414.48	kraj živice
1224	841172.98	1112642.30	414.49	kraj živice
1225	841172.98	1112643.39	414.44	kraj živice
1226	841173.20	1112645.36	414.46	kraj živice
1227	841173.37	1112646.53	414.57	kraj živice
1228	841173.95	1112648.79	414.42	kraj živice
1229	841174.73	1112650.68	414.55	kraj živice
1230	841175.62	1112652.47	414.41	kraj živice
1231	841176.88	1112654.36	414.44	kraj živice
1232	841178.31	1112656.00	414.44	kraj živice
1233	841178.52	1112656.20	414.40	kraj živice
1234	841179.28	1112657.17	414.38	kraj živice
1235	841180.08	1112658.06	414.51	kraj živice
1236	841180.48	1112658.75	414.39	kraj živice
1237	841181.06	1112660.26	414.44	kraj živice
1238	841181.16	1112661.98	414.35	kraj živice
1239	841181.16	1112663.38	414.38	kraj živice
1240	841180.92	1112664.99	414.25	kraj živice
1241	841180.39	1112662.29	414.52	kamenná dlažba
1242	841179.49	1112659.02	414.51	kamenná dlažba
1243	841180.48	1112667.54	414.21	kraj živice
1244	841180.29	1112669.70	414.20	kraj živice
1245	841180.18	1112672.23	414.26	kraj živice
1246	841180.26	1112674.95	414.38	kraj živice
1247	841180.54	1112677.73	414.34	kraj živice
1248	841180.89	1112679.95	414.34	kraj živice
1249	841181.29	1112682.38	414.33	kraj živice
1250	841181.10	1112682.41	414.33	kraj živice
1251	841182.02	1112686.30	414.21	kraj živice
1252	841184.48	1112694.27	414.47	kraj živice
1253	841193.33	1112692.15	414.60	kraj živice
1254	841190.82	1112683.31	414.43	kraj živice
1255	841190.53	1112681.56	414.43	kraj živice

1256	841190.38	1112679.87	414.37	kraj	živice
1257	841190.38	1112677.74	414.36	kraj	živice
1258	841190.63	1112675.94	414.30	kraj	živice
1259	841191.12	1112673.49	414.24	kraj	živice
1260	841191.64	1112671.78	414.18	kraj	živice
1261	841192.26	1112670.17	414.16	kraj	živice
1262	841193.49	1112668.06	414.21	kraj	živice
1263	841194.82	1112665.94	414.25	kraj	živice
1264	841196.22	1112664.12	414.29	kraj	živice
1265	841197.18	1112663.07	414.23	kraj	živice
1266	841198.86	1112661.49	414.22	kraj	živice
1267	841200.30	1112660.56	414.25	kraj	živice
1268	841201.04	1112660.13	414.27	kraj	živice
1269	841202.45	1112659.27	414.28	kraj	živice
1270	841203.75	1112658.37	414.28	kraj	živice
1271	841205.10	1112657.45	414.30	kraj	živice
1272	841206.43	1112656.49	414.29	kraj	živice
1273	841207.71	1112655.68	414.26	kraj	živice
1274	841208.97	1112655.11	414.22	kraj	živice
1275	841210.15	1112654.62	414.23	kraj	živice
1276	841211.89	1112654.23	414.22	kraj	živice
1277	841213.54	1112654.04	414.17	kraj	živice
1278	841215.17	1112653.94	414.16	kraj	živice
1279	841216.86	1112653.97	414.19	kraj	živice
1280	841218.53	1112654.16	414.18	kraj	živice
1281	841220.05	1112654.42	414.22	kraj	živice
1282	841221.65	1112654.87	414.25	kraj	živice
1283	841223.64	1112655.48	414.27	kraj	živice
1284	841226.31	1112656.46	414.33	kraj	živice
1285	841228.40	1112657.29	414.37	kraj	živice
1286	841229.98	1112657.94	414.41	kraj	živice
1287	841231.79	1112658.98	414.50	kraj	živice
1288	841233.16	1112659.83	414.57	kraj	živice
1289	841233.77	1112660.33	414.60	kraj	živice
1290	841236.77	1112663.11	414.71	kraj	živice
1291	841236.69	1112663.28	414.71	kraj	živice
1292	841244.99	1112670.17	414.90	kraj	živice
1293	841245.54	1112669.79	414.97	kraj	živice
1294	841249.53	1112664.89	414.93	kraj	živice
1295	841249.59	1112664.62	414.88	kraj	živice
1296	841235.71	1112652.51	414.52	kraj	živice
1297	841235.36	1112652.81	414.52	kraj	živice
1298	841231.24	1112649.23	414.44	kraj	živice
1299	841229.61	1112647.80	414.38	kraj	živice
1300	841228.07	1112646.50	414.35	kraj	živice
1301	841226.67	1112645.42	414.32	kraj	živice
1302	841225.00	1112644.30	414.27	kraj	živice
1303	841223.03	1112643.28	414.25	kraj	živice
1304	841221.17	1112642.41	414.27	kraj	živice
1305	841219.48	1112641.91	414.23	kraj	živice
1306	841218.67	1112641.55	414.24	kraj	živice
1307	841217.80	1112641.10	414.25	kraj	živice
1308	841217.01	1112640.66	414.27	kraj	živice
1309	841215.57	1112639.76	414.28	kraj	živice
1310	841214.12	1112638.59	414.33	kraj	živice
1311	841212.51	1112637.09	414.36	kraj	živice
1312	841211.94	1112636.53	414.40	kraj	živice
1313	841210.77	1112635.14	414.41	kraj	živice
1314	841209.66	1112633.35	414.43	kraj	živice
1315	841208.61	1112631.51	414.39	kraj	živice
1316	841211.35	1112634.07	414.49	kamenná	dlažba

1317	841213.57	1112636.21	414.44	kamenná dlažba
1318	841215.32	1112637.83	414.41	kamenná dlažba
1319	841216.73	1112638.96	414.38	kamenná dlažba
1320	841218.13	1112639.92	414.36	kamenná dlažba
1321	841219.57	1112640.85	414.34	kamenná dlažba
1322	841221.05	1112641.71	414.34	kamenná dlažba
1323	841207.37	1112629.85	414.42	kraj živice
1324	841206.05	1112628.42	414.43	kraj živice
1325	841204.56	1112627.25	414.45	kraj živice
1326	841203.09	1112626.20	414.47	kraj živice
1327	841201.18	1112625.05	414.49	kraj živice
1328	841199.33	1112624.25	414.50	kraj živice
1329	841197.86	1112623.78	414.50	kraj živice
1330	841196.32	1112623.47	414.53	kraj živice
1331	841195.49	1112623.28	414.54	kraj živice
1332	841193.86	1112623.09	414.54	kraj živice
1333	841192.40	1112623.00	414.56	kraj živice
1334	841191.12	1112622.79	414.56	kraj živice
1335	841190.31	1112622.43	414.55	kraj živice
1336	841189.71	1112622.19	414.57	kraj živice
1337	841188.61	1112621.52	414.55	kraj živice
1338	841187.94	1112621.00	414.54	kraj živice
1339	841187.08	1112620.06	414.56	kraj živice
1340	841186.36	1112618.89	414.60	kraj živice
1341	841185.55	1112616.76	414.58	kraj živice
1342	841185.02	1112615.22	414.54	kraj živice
1343	841186.46	1112616.92	414.57	kamenná dlažba
1344	841187.54	1112618.29	414.57	kamenná dlažba
1345	841188.75	1112619.46	414.58	kamenná dlažba
1346	841189.52	1112620.18	414.59	kamenná dlažba
1347	841190.57	1112620.87	414.60	kamenná dlažba
1348	841191.36	1112621.42	414.61	kamenná dlažba
1349	841193.48	1112622.50	414.63	kamenná dlažba
1350	841184.63	1112614.28	414.51	kraj živice
1351	841183.53	1112611.93	414.50	kraj živice
1352	841182.61	1112610.44	414.49	kraj živice
1353	841181.52	1112608.85	414.50	kraj živice
1354	841180.38	1112607.50	414.48	kraj živice
1355	841179.17	1112606.18	414.47	kraj živice
1356	841178.05	1112605.16	414.45	kraj živice
1357	841176.58	1112603.94	414.43	kraj živice
1358	841174.67	1112602.39	414.41	kraj živice
1359	841174.74	1112602.23	414.42	kraj živice
1360	841169.12	1112597.77	414.32	kraj živice
1361	841157.07	1112588.76	414.27	kraj živice
1362	841180.19	1112635.82	414.66	kraj živice
1363	841179.40	1112637.45	414.66	kraj živice
1364	841178.79	1112639.56	414.65	kraj živice
1365	841178.55	1112641.24	414.60	kraj živice
1366	841178.50	1112642.81	414.63	kraj živice
1367	841178.63	1112644.36	414.64	kraj živice
1368	841178.90	1112645.95	414.62	kraj živice
1369	841179.46	1112647.67	414.64	kraj živice
1370	841179.79	1112648.69	414.63	kraj živice
1372	841180.57	1112649.96	414.65	kraj živice
1373	841181.47	1112651.19	414.63	kraj živice
1374	841182.43	1112652.35	414.56	kraj živice
1375	841183.72	1112653.58	414.51	kraj živice
1376	841185.01	1112654.46	414.51	kraj živice
1377	841186.33	1112655.21	414.51	kraj živice
1378	841187.80	1112655.80	414.47	kraj živice

1379	841189.33	1112656.24	414.45	kraj živice
1380	841190.84	1112656.50	414.47	kraj živice
1381	841192.47	1112656.61	414.48	kraj živice
1382	841193.99	1112656.50	414.45	kraj živice
1383	841195.58	1112656.19	414.37	kraj živice
1384	841197.15	1112655.71	414.37	kraj živice
1385	841198.64	1112655.08	414.39	kraj živice
1386	841199.96	1112654.29	414.44	kraj živice
1387	841201.21	1112653.39	414.47	kraj živice
1388	841202.36	1112652.35	414.46	kraj živice
1389	841203.38	1112651.20	414.49	kraj živice
1390	841204.27	1112649.93	414.47	kraj živice
1391	841205.05	1112648.62	414.47	kraj živice
1392	841205.67	1112647.23	414.50	kraj živice
1393	841206.03	1112645.74	414.51	kraj živice
1394	841206.32	1112644.15	414.50	kraj živice
1395	841206.46	1112642.59	414.53	kraj živice
1396	841206.37	1112640.98	414.52	kraj živice
1397	841206.10	1112639.47	414.54	kraj živice
1398	841205.68	1112637.90	414.50	kraj živice
1399	841205.06	1112636.42	414.52	kraj živice
1400	841204.29	1112635.12	414.55	kraj živice
1401	841203.40	1112633.87	414.55	kraj živice
1402	841202.38	1112632.69	414.59	kraj živice
1403	841201.18	1112631.56	414.62	kraj živice
1404	841199.86	1112630.61	414.62	kraj živice
1405	841198.44	1112629.83	414.65	kraj živice
1406	841196.92	1112629.26	414.68	kraj živice
1407	841195.44	1112628.82	414.70	kraj živice
1408	841193.86	1112628.60	414.71	kraj živice
1409	841192.27	1112628.53	414.70	kraj živice
1410	841190.63	1112628.66	414.70	kraj živice
1411	841189.11	1112628.98	414.71	kraj živice
1412	841187.50	1112629.47	414.68	kraj živice
1413	841186.05	1112630.10	414.68	kraj živice
1414	841184.70	1112630.89	414.70	kraj živice
1415	841183.40	1112631.87	414.69	kraj živice
1416	841182.23	1112632.96	414.70	kraj živice
1417	841181.23	1112634.09	414.69	kraj živice
1418	841180.44	1112635.45	414.68	kraj živice
1419	841182.54	1112637.69	414.91	kamenná dlažba
1420	841182.02	1112639.19	414.90	kamenná dlažba
1421	841181.64	1112640.78	414.87	kamenná dlažba
1422	841181.50	1112642.29	414.87	kamenná dlažba
1423	841181.54	1112643.94	414.87	kamenná dlažba
1424	841181.80	1112645.54	414.82	kamenná dlažba
1425	841182.32	1112647.12	414.85	kamenná dlažba
1426	841183.13	1112648.54	414.84	kamenná dlažba
1427	841184.15	1112649.76	414.81	kamenná dlažba
1428	841185.34	1112650.90	414.77	kamenná dlažba
1429	841186.58	1112651.84	414.73	kamenná dlažba
1430	841187.90	1112652.55	414.68	kamenná dlažba
1431	841189.42	1112653.12	414.71	kamenná dlažba
1432	841190.98	1112653.40	414.72	kamenná dlažba
1433	841192.51	1112653.50	414.69	kamenná dlažba
1434	841194.10	1112653.43	414.67	kamenná dlažba
1435	841195.71	1112653.05	414.69	kamenná dlažba
1436	841197.20	1112652.42	414.67	kamenná dlažba
1437	841198.56	1112651.66	414.69	kamenná dlažba
1438	841199.86	1112650.66	414.70	kamenná dlažba
1439	841200.91	1112649.49	414.75	kamenná dlažba

1440	841201.83	1112648.24	414.78	kamenná dlažba
1441	841202.56	1112646.85	414.80	kamenná dlažba
1442	841202.96	1112645.34	414.78	kamenná dlažba
1443	841203.31	1112643.83	414.80	kamenná dlažba
1444	841203.38	1112642.20	414.81	kamenná dlažba
1445	841203.22	1112640.56	414.81	kamenná dlažba
1446	841202.86	1112639.08	414.84	kamenná dlažba
1447	841202.28	1112637.64	414.82	kamenná dlažba
1448	841201.46	1112636.21	414.82	kamenná dlažba
1449	841200.42	1112634.97	414.83	kamenná dlažba
1450	841199.18	1112633.87	414.88	kamenná dlažba
1451	841197.68	1112632.89	414.91	kamenná dlažba
1452	841196.27	1112632.21	414.95	kamenná dlažba
1453	841194.74	1112631.71	414.94	kamenná dlažba
1454	841193.09	1112631.57	414.97	kamenná dlažba
1455	841191.57	1112631.59	414.98	kamenná dlažba
1456	841190.02	1112631.91	415.01	kamenná dlažba
1457	841188.50	1112632.38	414.98	kamenná dlažba
1458	841187.03	1112632.97	414.95	kamenná dlažba
1459	841185.75	1112633.84	414.98	kamenná dlažba
1460	841184.57	1112634.89	414.94	kamenná dlažba
1461	841183.45	1112636.24	414.95	kamenná dlažba
1465	841182.38	1112641.90	415.07	kamenná dlažba
1466	841182.32	1112643.41	415.05	kamenná dlažba
1467	841182.50	1112644.93	415.04	kamenná dlažba
1468	841182.98	1112646.52	415.01	kamenná dlažba
1469	841183.75	1112648.02	414.97	kamenná dlažba
1470	841184.73	1112649.17	414.98	kamenná dlažba
1471	841185.88	1112650.33	414.95	kamenná dlažba
1472	841187.11	1112651.22	414.95	kamenná dlažba
1473	841188.50	1112651.93	414.92	kamenná dlažba
1474	841190.04	1112652.41	414.92	kamenná dlažba
1475	841191.64	1112652.65	414.90	kamenná dlažba
1476	841193.51	1112652.62	414.85	kamenná dlažba
1477	841195.12	1112652.28	414.83	kamenná dlažba
1478	841196.77	1112651.73	414.83	kamenná dlažba
1479	841198.23	1112650.81	414.84	kamenná dlažba
1480	841199.43	1112649.81	414.86	kamenná dlažba
1481	841200.52	1112648.56	414.91	kamenná dlažba
1482	841201.44	1112647.16	414.93	kamenná dlažba
1483	841202.05	1112645.69	414.91	kamenná dlažba
1484	841202.38	1112644.16	414.98	kamenná dlažba
1485	841202.52	1112642.52	414.99	kamenná dlažba
1486	841202.40	1112640.86	415.01	kamenná dlažba
1487	841201.98	1112639.26	415.02	kamenná dlažba
1488	841201.39	1112637.74	415.00	kamenná dlažba
1489	841200.45	1112636.32	415.01	kamenná dlažba
1490	841199.37	1112635.13	415.05	kamenná dlažba
1491	841198.08	1112634.17	415.08	kamenná dlažba
1492	841196.71	1112633.35	415.09	kamenná dlažba
1493	841195.20	1112632.81	415.11	kamenná dlažba
1494	841193.60	1112632.48	415.14	kamenná dlažba
1495	841191.92	1112632.43	415.15	kamenná dlažba
1496	841190.29	1112632.60	415.14	kamenná dlažba
1497	841188.71	1112633.06	415.17	kamenná dlažba
1498	841187.28	1112633.84	415.13	kamenná dlažba
1499	841185.84	1112634.76	415.13	kamenná dlažba
1500	841184.76	1112635.83	415.12	kamenná dlažba
1501	841183.89	1112637.06	415.14	kamenná dlažba
1502	841183.18	1112638.48	415.14	kamenná dlažba
1503	841182.70	1112639.92	415.11	kamenná dlažba

1504	841186.75	1112661.21	414.33	kraj	živice
1505	841187.89	1112661.50	414.29	kraj	živice
1506	841189.81	1112661.88	414.29	kraj	živice
1507	841190.29	1112662.24	414.33	kraj	živice
1508	841190.26	1112662.60	414.33	kraj	živice
1509	841189.82	1112663.28	414.31	kraj	živice
1510	841188.72	1112665.10	414.27	kraj	živice
1511	841187.45	1112667.51	414.29	kraj	živice
1512	841186.98	1112668.50	414.32	kraj	živice
1513	841186.76	1112668.84	414.34	kraj	živice
1514	841186.38	1112668.96	414.30	kraj	živice
1515	841186.07	1112668.81	414.35	kraj	živice
1516	841185.92	1112668.48	414.40	kraj	živice
1517	841186.06	1112666.88	414.31	kraj	živice
1518	841186.28	1112665.28	414.39	kraj	živice
1519	841186.26	1112664.44	414.39	kraj	živice
1520	841186.20	1112663.31	414.43	kraj	živice
1521	841186.04	1112661.76	414.44	kraj	živice
1522	841186.14	1112661.50	414.36	kraj	živice
1523	841186.25	1112661.35	414.34	kraj	živice
1524	841186.59	1112661.19	414.33	kraj	živice
1525	841211.62	1112648.84	414.39	kraj	živice
1526	841211.35	1112648.79	414.37	kraj	živice
1527	841211.11	1112648.40	414.38	kraj	živice
1528	841211.11	1112648.10	414.39	kraj	živice
1529	841211.31	1112647.42	414.42	kraj	živice
1530	841211.68	1112645.67	414.45	kraj	živice
1531	841211.76	1112644.90	414.44	kraj	živice
1532	841211.92	1112644.54	414.44	kraj	živice
1533	841212.14	1112644.37	414.45	kraj	živice
1534	841212.39	1112644.36	414.47	kraj	živice
1535	841214.16	1112645.29	414.43	kraj	živice
1536	841215.17	1112645.91	414.42	kraj	živice
1537	841216.08	1112646.42	414.40	kraj	živice
1538	841217.06	1112646.87	414.40	kraj	živice
1539	841217.86	1112647.16	414.37	kraj	živice
1540	841219.64	1112647.77	414.38	kraj	živice
1541	841219.99	1112648.02	414.39	kraj	živice
1542	841220.14	1112648.34	414.41	kraj	živice
1543	841219.98	1112648.72	414.43	kraj	živice
1544	841219.64	1112648.84	414.41	kraj	živice
1545	841218.83	1112648.83	414.38	kraj	živice
1546	841217.26	1112648.68	414.38	kraj	živice
1547	841215.20	1112648.61	414.40	kraj	živice
1548	841213.54	1112648.71	414.41	kraj	živice
1616	841181.55	1112626.36	414.57	kraj	živice
1617	841183.02	1112625.52	414.57	kraj	živice
1618	841184.55	1112624.71	414.59	kraj	živice
1619	841184.82	1112624.41	414.56	kraj	živice
1620	841184.84	1112624.08	414.57	kraj	živice
1621	841184.71	1112623.83	414.55	kraj	živice
1622	841183.71	1112622.76	414.56	kraj	živice
1623	841182.92	1112621.86	414.54	kraj	živice
1624	841182.11	1112620.82	414.52	kraj	živice
1625	841181.47	1112619.81	414.51	kraj	živice
1626	841180.84	1112618.75	414.48	kraj	živice
1627	841180.01	1112617.32	414.45	kraj	živice
1628	841179.72	1112617.08	414.43	kraj	živice
1629	841179.32	1112617.12	414.39	kraj	živice
1630	841179.06	1112617.37	414.44	kraj	živice
1631	841179.04	1112617.78	414.44	kraj	živice

1632	841179.62	1112619.75	414.47	kraj živice
1633	841180.03	1112621.20	414.48	kraj živice
1634	841180.32	1112622.51	414.51	kraj živice
1635	841180.57	1112623.91	414.54	kraj živice
1636	841180.75	1112625.14	414.56	kraj živice
1637	841180.83	1112625.96	414.59	kraj živice
1638	841180.98	1112626.24	414.60	kraj živice
1639	841181.36	1112626.41	414.60	kraj živice

# Technická zpráva

- 1) **název akce:** *Silnice II/191 Janovice – Nýrsko- SO 103*
- 2) **zakázka číslo:** 2098-2021
- 3) **zadavatel:** Doprastav a.s., K Zahradnictví 13, 18200 Praha 8.
- 4) **investor:** Správa a údržba silnic Plzeňského kraje
- 5) **datum měření:** 04-11/2021
- 6) **katastrální území:** Janovice nad Úhlavou
- 7) **podklady pro vypracování:** - digitální katastrální mapa  
- zaměření skutečného provedení stavby

## **A) Geodetické zaměření a zpracování dokumentace skutečného provedení stavby**

### **1) zadání prací:**

Úkolem zakázky bylo zaměření skutečného provedení stavby „*Silnice II/191 Janovice - Nýrsko*“, v rámci které byla provedena oprava povrchu vozovky SO 103 a následné zpracování skutečného provedení výše uvedené stavby.

### **2) měřické práce:**

Průběžně 04-11/2021 bylo prováděno zaměření krajů finální obrusné vrstvy ACO za účelem výpočtu plochy nového povrchu rekonstruované komunikace.

### **3) použité přístroje:**

Vlastní měření bylo provedeno přístrojem GPS SOUTH Galaxy G1 plus a totální stanicí TOPCON GT-603.

### **4) výpočetní práce a grafické zobrazení:**

Souřadnice zaměřených bodů byly vypočteny programem Groma. Do výřezu digitální katastrální mapy byly nahrány vypočtené body a v grafickém systému MicroStation V8 byla vytvořena veškerá kresba nového stavu. Vzhledem k hustotě zobrazených bodů, zvolenému měřítku a v zájmu čitelnosti byl tisk proveden bez čísel a výšek měřených bodů. Vše je ale vykresleno v digitální podobě – soubory \*.DGN a \*.DWG.

Z naměřených dat byla spočtena plocha nově položené koncové vrstvy ACO .

Na závěr byla vypočtena plocha nově položené vrstvy – vyjádřená v tabulce níže.

### Plocha vrstvy – SO 103

Konstrukční vrstva	výměra
ACO	2346,50 m <sup>2</sup>

5) použitý souřadnicový systém: S-JTSK

použitý výškový systém: Balt po vyrovnání (Bpv)

6) přílohy: Grafická část – 1 list A3 pro vykreslení DSPS v měřítku 1:1000  
Seznam souřadnic

CD - výkres situace ve formátu \*.dgn, \*.dwg  
seznam souřadnic ve formátu txt

Měření a výpočty založeny u dodavatele geodetických prací.

Polní práce: [redacted]  
Kancelářské práce: [redacted]

Náležitostmi a přesností odpovídá  
právním předpisům

Ověřil: [redacted]

Dne: 26. 10. 2021

Pod číslem j.: 1720/2021



**SEZNAM SOUŘADNIC****Souřadnicový systém: S-JTSK****Výškový systém: Bpv**

<b>Bod č.</b>	<b>Y</b>	<b>X</b>	<b>Z</b>	<b>popis</b>
1035	841566.05	1112885.88	417.54	kraj živice
1036	841570.21	1112879.84	417.49	kraj živice
1037	841600.81	1112895.94	417.66	kraj živice
1038	841597.66	1112902.99	417.71	kraj živice
1039	841632.05	1112921.69	418.21	kraj živice
1040	841636.01	1112914.17	418.12	kraj živice
1041	841666.04	1112930.13	418.73	kraj živice
1042	841662.52	1112938.29	418.84	kraj živice
1043	841689.44	1112953.10	419.88	kraj živice
1044	841693.96	1112945.18	419.79	kraj živice
1045	841702.55	1112950.05	420.03	kraj živice
1046	841699.41	1112958.62	420.14	kraj živice
1047	841700.81	1112959.86	420.17	kraj živice
1048	841723.30	1112971.89	421.16	kraj živice
1049	841727.23	1112973.80	421.33	kraj živice
1050	841727.86	1112973.95	421.36	kraj živice
1051	841736.81	1112969.16	421.56	kraj živice
1052	841768.07	1112986.73	423.03	kraj živice
1053	841765.38	1112994.49	423.15	kraj živice
1054	841797.76	1113012.18	424.47	kraj živice
1055	841802.65	1113006.88	424.50	kraj živice

# Technická zpráva

- 1) **název akce:** *Silnice II/191 Janovice – Nýrsko- SO 104*
- 2) **zakázka číslo:** 2098-2021
- 3) **zadavatel:** Doprastav a.s., K Zahradnictví 13, 18200 Praha 8.
- 4) **investor:** Správa a údržba silnic Plzeňského kraje
- 5) **datum měření:** 04-11/2021
- 6) **katastrální území:** Petrovice nad Úhlavou
- 7) **podklady pro vypracování:**
- digitální katastrální mapa
  - zaměření skutečného provedení stavby

## **A) Geodetické zaměření a zpracování dokumentace skutečného provedení stavby**

### **1) zadání prací:**

Úkolem zakázky bylo zaměření skutečného provedení stavby „*Silnice II/191 Janovice - Nýrsko*“, v rámci které byla provedena oprava povrchu vozovky SO 104 a následné zpracování skutečného provedení výše uvedené stavby.

### **2) měřické práce:**

Průběžně 04-11/2021 bylo prováděno zaměření krajů finální obrusné vrstvy ACO za účelem výpočtu plochy nového povrchu rekonstruované komunikace.

### **3) použité přístroje:**

Vlastní měření bylo provedeno přístrojem GPS SOUTH Galaxy G1 plus a totální stanicí TOPCON GT-603.

### **4) výpočetní práce a grafické zobrazení:**

Souřadnice zaměřených bodů byly vypočteny programem Groma. Do výřezu digitální katastrální mapy byly nahrány vypočtené body a v grafickém systému MicroStation V8 byla vytvořena veškerá kresba nového stavu. Vzhledem k hustotě zobrazených bodů, zvolenému měřítku a v zájmu čitelnosti byl tisk proveden bez čísel a výšek měřených bodů. Vše je ale vykresleno v digitální podobě – soubory \*.DGN a \*.DWG.

Z naměřených dat byla spočtena plocha nově položené koncové vrstvy ACO .

Na závěr byla vypočtena plocha nově položené vrstvy – vyjádřená v tabulce níže.

### Plocha vrstvy – SO 104

Konstrukční vrstva	výměra
ACO	6210,94 m <sup>2</sup>

5) použitý souřadnicový systém: S-JTSK

použitý výškový systém: Balt po vyrovnání (Bpv)

6) přílohy: Grafická část – 3 listy A3 pro vykreslení DSPS v měřítku 1:1000  
Seznam souřadnic

CD - výkres situace ve formátu \*.dgn, \*.dwg  
seznam souřadnic ve formátu txt

Měření a výpočty založeny u dodavatele geodetických prací.

Polní práce: [redacted]

Kancelářské práce: [redacted]

Náležitostmi a přesností odpovídá  
právním předpisům

Ověřil: [redacted]

Dne: 26. 10. 2021

Pod číslem j.:

172c/2021



**SEZNAM SOUŘADNIC****Souřadnicový systém: S-JTSK****Výškový systém: Bpv**

<b>Bod č.</b>	<b>Y</b>	<b>X</b>	<b>Z</b>	<b>popis</b>
230	844121.92	1114834.95	446.83	kraj živice
231	844104.79	1114823.49	446.60	kraj živice
232	844089.50	1114811.50	446.34	kraj živice
233	844086.42	1114808.90	446.24	kraj živice
234	844084.04	1114807.22	446.20	kraj živice
235	844081.94	1114806.32	446.10	kraj živice
236	844078.72	1114804.42	446.11	kraj živice
237	844071.76	1114798.61	446.03	kraj živice
238	844070.28	1114797.01	445.98	kraj živice
239	844068.77	1114794.76	445.92	kraj živice
240	844067.01	1114791.50	445.83	kraj živice
461	844323.28	1114974.20	450.79	kraj živice
462	844318.97	1114979.40	450.76	kraj živice
463	844304.64	1114968.78	450.39	kraj živice
464	844307.55	1114962.64	450.38	kraj živice
465	844293.58	1114952.40	449.99	kraj živice
466	844289.08	1114957.38	450.01	kraj živice
467	844275.53	1114947.29	449.69	kraj živice
468	844279.10	1114941.63	449.64	kraj živice
469	844266.24	1114932.17	449.31	kraj živice
470	844261.95	1114937.24	449.27	kraj živice
471	844249.30	1114927.92	448.98	kraj živice
472	844252.75	1114922.11	449.01	kraj živice
473	844240.19	1114912.72	448.70	kraj živice
474	844235.52	1114917.74	448.68	kraj živice
476	844224.63	1114901.15	448.45	kraj živice
477	844211.26	1114891.30	448.15	kraj živice
478	844206.95	1114896.45	448.08	kraj živice
479	844193.16	1114886.24	447.85	kraj živice
480	844196.16	1114880.10	447.85	kraj živice
481	844183.11	1114870.37	447.60	kraj živice
482	844178.95	1114875.69	447.57	kraj živice
483	844164.70	1114865.05	447.39	kraj živice
484	844167.73	1114858.96	447.39	kraj živice
485	844154.30	1114848.86	447.13	kraj živice
486	844150.42	1114854.36	447.18	kraj živice
487	844137.28	1114844.87	447.05	kraj živice
488	844143.35	1114839.87	446.99	kraj živice
489	844141.36	1114839.41	447.01	kraj živice
490	844133.40	1114833.48	446.86	kraj živice
491	844125.92	1114827.87	446.74	kraj živice
492	844114.58	1114819.24	446.59	kraj živice
493	844101.81	1114809.46	446.35	kraj živice
494	844091.40	1114801.04	446.16	kraj živice
495	844083.16	1114794.17	445.97	kraj živice
496	844068.88	1114782.30	445.73	kraj živice
497	844072.04	1114782.91	445.69	kraj živice
498	844083.96	1114792.16	445.80	kraj živice
499	844085.10	1114793.28	445.82	kraj živice
500	844087.87	1114796.24	445.98	kraj živice
501	844096.24	1114802.66	446.16	kraj živice
502	844105.00	1114808.31	446.24	kraj živice
503	844112.86	1114813.77	446.40	kraj živice
504	844127.57	1114825.06	446.62	kraj živice
506	844125.45	1114837.02	446.90	kraj živice

507	844124.50	1114835.84	446.90	kraj živice
508	844123.99	1114834.93	446.90	kraj živice
509	844115.32	1114828.32	446.77	kraj živice
510	844101.70	1114817.89	446.55	kraj živice
511	844088.63	1114807.63	446.31	kraj živice
512	844075.49	1114796.92	446.06	kraj živice
513	844064.46	1114787.67	445.85	kraj živice
514	844051.41	1114776.56	445.60	kraj živice
515	844054.72	1114770.64	445.51	kraj živice
516	844041.44	1114759.36	445.17	kraj živice
517	844036.80	1114764.07	445.24	kraj živice
518	844022.59	1114751.80	444.94	kraj živice
519	844026.04	1114746.06	444.84	kraj živice
520	844012.01	1114733.45	444.61	kraj živice
521	844006.83	1114737.87	444.69	kraj živice
522	843994.03	1114726.53	444.45	kraj živice
523	843998.14	1114721.09	444.32	kraj živice
524	843985.17	1114709.38	444.07	kraj živice
525	843979.93	1114713.75	444.20	kraj živice
526	843966.83	1114701.91	443.93	kraj živice
527	843970.64	1114696.17	443.83	kraj živice
528	843956.90	1114683.75	443.55	kraj živice
529	843952.00	1114688.30	443.69	kraj živice
530	843938.42	1114675.62	443.50	kraj živice
531	843941.93	1114669.66	443.33	kraj živice
532	843927.51	1114655.98	443.00	kraj živice
533	843922.54	1114660.52	443.15	kraj živice
534	843909.57	1114648.04	442.95	kraj živice
535	843913.58	1114642.78	442.76	kraj živice
536	843901.47	1114631.26	442.64	kraj živice
537	843896.61	1114635.66	442.78	kraj živice
538	843884.22	1114623.55	442.56	kraj živice
539	843888.46	1114618.50	442.37	kraj živice
540	843876.62	1114606.70	442.20	kraj živice
541	843871.63	1114611.13	442.30	kraj živice
542	843859.19	1114598.51	442.01	kraj živice
543	843858.97	1114598.43	442.02	kraj živice
544	843854.43	1114593.91	441.92	kraj živice
545	843853.65	1114592.91	441.92	kraj živice
546	843857.08	1114586.38	441.78	kraj živice
547	843858.25	1114587.29	441.78	kraj živice
548	843861.34	1114590.68	441.82	kraj živice
549	843861.44	1114590.85	441.81	kraj živice
550	843844.53	1114573.49	441.48	kraj živice
551	843839.54	1114577.76	441.61	kraj živice
552	843825.66	1114563.16	441.34	kraj živice
553	843829.97	1114558.10	441.22	kraj živice
554	843815.90	1114542.92	440.90	kraj živice
555	843810.62	1114547.17	440.97	kraj živice
556	843797.62	1114533.27	440.77	kraj živice
557	843801.88	1114527.71	440.68	kraj živice
558	843789.70	1114514.41	440.44	kraj živice
559	843784.29	1114518.73	440.46	kraj živice
560	843773.02	1114506.28	440.18	kraj živice
561	843777.35	1114501.06	440.13	kraj živice
562	843763.88	1114485.67	439.84	kraj živice
563	843758.67	1114490.41	439.90	kraj živice
564	843762.78	1114483.37	439.80	kraj živice
565	843761.36	1114481.25	439.72	kraj živice
566	843751.13	1114469.99	439.56	kraj živice
567	843743.64	1114475.98	439.61	kraj živice

568	843732.01	1114463.40	439.62	kraj živice
569	843738.22	1114455.76	439.35	kraj živice
570	843726.68	1114443.15	439.18	kraj živice
571	843718.67	1114447.04	439.22	kraj živice
572	843719.84	1114449.87	439.33	kraj živice
573	843717.30	1114433.88	439.00	kraj živice

# Technická zpráva

- 1) **název akce:** *Silnice II/191 Janovice – Nýrsko- SO 105*
- 2) **zakázka číslo:** 2098-2021
- 3) **zadavatel:** Doprastav a.s., K Zahradnictví 13, 18200 Praha 8.
- 4) **investor:** Správa a údržba silnic Plzeňského kraje
- 5) **datum měření:** 04-11/2021
- 6) **katastrální území:** Bystřice nad Úhlavou, Starý Láz
- 7) **podklady pro vypracování:**
- digitální katastrální mapa
  - zaměření skutečného provedení stavby

## **A) Geodetické zaměření a zpracování dokumentace skutečného provedení stavby**

### **1) zadání prací:**

Úkolem zakázky bylo zaměření skutečného provedení stavby „*Silnice II/191 Janovice - Nýrsko*“, v rámci které byla provedena oprava povrchu vozovky SO 105 a následné zpracování skutečného provedení výše uvedené stavby.

### **2) měřické práce:**

Průběžně 04-11/2021 bylo prováděno zaměření krajů finální obrusné vrstvy ACO za účelem výpočtu plochy nového povrchu rekonstruované komunikace.

### **3) použité přístroje:**

Vlastní měření bylo provedeno přístrojem GPS SOUTH Galaxy G1 plus a totální stanicí TOPCON GT-603.

### **4) výpočetní práce a grafické zobrazení:**

Souřadnice zaměřených bodů byly vypočteny programem Groma. Do výřezu digitální katastrální mapy byly nahrány vypočtené body a v grafickém systému MicroStation V8 byla vytvořena veškerá kresba nového stavu. Vzhledem k hustotě zobrazených bodů, zvolenému měřítku a v zájmu čitelnosti byl tisk proveden bez čísel a výšek měřených bodů. Vše je ale vykresleno v digitální podobě – soubory \*.DGN a \*.DWG.

Z naměřených dat byla spočtena plocha nově položené koncové vrstvy ACO .

Na závěr byla vypočtena plocha nově položené vrstvy – vyjádřená v tabulce níže.

### Plocha vrstvy – SO 105

Konstrukční vrstva	výměra
ACO	17447,11 m <sup>2</sup>

5) použitý souřadnicový systém: S-JTSK

použitý výškový systém: Balt po vyrovnání (Bpv)

6) přílohy: Grafická část – 6 listů A3 pro vykreslení DSPS v měřítku 1:1000  
Seznam souřadnic

CD - výkres situace ve formátu \*.dgn, \*.dwg  
seznam souřadnic ve formátu txt

Měření a výpočty založeny u dodavatele geodetických prací.

Polní práce: [REDACTED]


Kancelářské práce: [REDACTED]

Náležitostmi a přesností odpovídá  
právním předpisům

Ověřil: [REDACTED]

Dne: 26. 10. 2021

Pod číslem j.: 1720/2021



**SEZNAM SOUŘADNIC****Souřadnicový systém: S-JTSK****Výškový systém: Bpv**

<b>Bod č.</b>	<b>Y</b>	<b>X</b>	<b>Z</b>	<b>popis</b>
1	846107.38	1116273.06	449.18	kraj živice
2	846099.97	1116264.16	449.34	kraj živice
3	846092.91	1116256.36	449.56	kraj živice
4	846080.57	1116244.20	449.86	kraj živice
5	846067.96	1116232.15	450.17	kraj živice
6	846054.91	1116220.46	450.48	kraj živice
7	846042.45	1116210.11	450.77	kraj živice
8	846031.11	1116201.67	451.04	kraj živice
9	846017.66	1116192.29	451.41	kraj živice
10	846003.27	1116183.36	451.83	kraj živice
11	845988.37	1116174.68	452.20	kraj živice
12	845973.26	1116166.55	452.68	kraj živice
13	845957.89	1116158.64	453.22	kraj živice
14	845941.46	1116151.28	453.72	kraj živice
15	845925.14	1116144.68	454.29	kraj živice
16	845908.39	1116138.20	454.88	kraj živice
17	845891.75	1116132.18	455.45	kraj živice
18	845873.83	1116125.89	456.02	kraj živice
19	845855.26	1116119.45	456.74	kraj živice
20	845836.68	1116113.10	457.51	kraj živice
21	845819.35	1116107.21	458.19	kraj živice
22	845803.16	1116101.82	458.83	kraj živice
23	845786.30	1116095.98	459.51	kraj živice
24	845769.09	1116089.93	460.12	kraj živice
25	845755.57	1116085.22	460.61	kraj živice
26	845746.30	1116082.03	460.96	kraj živice
27	845732.31	1116077.03	461.54	kraj živice
28	845724.70	1116074.88	461.80	kraj živice
29	845717.88	1116073.56	461.99	kraj živice
30	845710.70	1116071.84	462.22	kraj živice
31	845705.09	1116070.44	462.40	kraj živice
32	845686.97	1116064.11	462.98	kraj živice
33	845681.37	1116061.11	463.15	kraj živice
34	845675.76	1116057.69	463.33	kraj živice
35	845659.13	1116051.62	463.82	kraj živice
36	845640.30	1116045.14	464.36	kraj živice
37	845622.25	1116038.87	464.85	kraj živice
38	845603.67	1116032.43	465.41	kraj živice
39	845586.35	1116026.41	465.87	kraj živice
40	845569.08	1116020.31	466.29	kraj živice
41	845552.52	1116014.51	466.65	kraj živice
42	845536.13	1116008.82	466.94	kraj živice
43	845518.81	1116002.92	467.27	kraj živice
44	845502.52	1115997.36	467.53	kraj živice
45	845484.38	1115991.02	467.80	kraj živice
46	845468.11	1115985.37	468.08	kraj živice
47	845451.69	1115979.76	468.34	kraj živice
48	845435.10	1115974.00	468.54	kraj živice
49	845418.49	1115968.23	468.72	kraj živice
50	845400.13	1115961.81	468.90	kraj živice
51	845382.42	1115955.80	469.03	kraj živice
52	845364.28	1115949.59	469.19	kraj živice
53	845345.87	1115943.28	469.27	kraj živice
54	845327.42	1115937.00	469.34	kraj živice
55	845308.95	1115930.69	469.45	kraj živice

56	845291.83	1115924.75	469.51	kraj	živice
57	845275.31	1115919.22	469.47	kraj	živice
58	845265.20	1115915.93	469.40	kraj	živice
59	845263.21	1115915.42	469.39	kraj	živice
60	845258.60	1115913.90	469.35	kraj	živice
61	845256.64	1115913.10	469.32	kraj	živice
62	845239.49	1115907.23	469.25	kraj	živice
63	845223.63	1115902.00	469.19	kraj	živice
64	845208.32	1115897.26	469.12	kraj	živice
65	845190.29	1115892.09	468.94	kraj	živice
66	845173.89	1115887.96	468.79	kraj	živice
67	845158.24	1115884.61	468.67	kraj	živice
68	845150.75	1115883.14	468.61	kraj	živice
69	845152.04	1115875.95	468.90	kraj	živice
70	845165.98	1115878.55	469.00	kraj	živice
71	845176.37	1115880.83	469.04	kraj	živice
72	845193.65	1115885.31	469.13	kraj	živice
73	845210.56	1115890.44	469.21	kraj	živice
74	845226.69	1115895.73	469.21	kraj	živice
75	845243.91	1115901.68	469.25	kraj	živice
76	845259.54	1115906.82	469.31	kraj	živice
77	845260.44	1115906.54	469.18	kraj	živice
78	845266.16	1115908.31	469.23	kraj	živice
79	845267.01	1115909.35	469.38	kraj	živice
80	845284.69	1115915.39	469.48	kraj	živice
81	845303.17	1115921.67	469.45	kraj	živice
82	845319.70	1115927.32	469.36	kraj	živice
83	845336.49	1115933.00	469.28	kraj	živice
84	845354.17	1115938.97	469.18	kraj	živice
85	845370.60	1115944.64	469.09	kraj	živice
86	845387.48	1115950.48	468.97	kraj	živice
87	845405.99	1115956.81	468.81	kraj	živice
88	845423.83	1115962.95	468.68	kraj	živice
89	845440.92	1115969.00	468.56	kraj	živice
90	845457.66	1115974.78	468.35	kraj	živice
91	845475.13	1115980.73	468.03	kraj	živice
92	845492.34	1115986.71	467.74	kraj	živice
93	845509.08	1115992.46	467.47	kraj	živice
94	845525.56	1115998.12	467.17	kraj	živice
95	845542.24	1116003.91	466.86	kraj	živice
96	845557.75	1116009.20	466.56	kraj	živice
97	845575.08	1116015.26	466.15	kraj	živice
98	845590.56	1116020.47	465.80	kraj	živice
99	845607.33	1116026.33	465.39	kraj	živice
100	845622.67	1116031.53	464.93	kraj	živice
101	845639.44	1116037.29	464.43	kraj	živice
102	845656.03	1116043.03	463.98	kraj	živice
103	845671.87	1116048.51	463.50	kraj	živice
104	845687.99	1116054.06	463.04	kraj	živice
105	845704.92	1116059.78	462.51	kraj	živice
106	845720.83	1116065.07	462.00	kraj	živice
107	845732.70	1116069.07	461.62	kraj	živice
108	845739.17	1116070.83	461.36	kraj	živice
109	845740.31	1116070.93	461.31	kraj	živice
110	845742.44	1116071.42	461.22	kraj	živice
111	845756.93	1116076.17	460.71	kraj	živice
112	845772.70	1116081.55	460.05	kraj	živice
113	845775.73	1116082.66	459.95	kraj	živice
114	845780.04	1116084.74	459.84	kraj	živice
115	845795.17	1116090.00	459.28	kraj	živice
116	845811.95	1116095.58	458.61	kraj	živice

117	845823.62	1116099.24	458.15	kraj	živice
118	845831.13	1116101.19	457.87	kraj	živice
119	845838.48	1116103.18	457.54	kraj	živice
120	845845.86	1116105.08	457.20	kraj	živice
121	845853.91	1116107.49	456.85	kraj	živice
122	845872.42	1116113.51	456.10	kraj	živice
123	845873.39	1116114.35	456.07	kraj	živice
124	845882.01	1116119.09	455.84	kraj	živice
125	845890.62	1116122.69	455.57	kraj	živice
126	845907.33	1116128.75	455.04	kraj	živice
127	845923.10	1116134.78	454.61	kraj	živice
128	845939.48	1116141.35	454.12	kraj	živice
129	845957.69	1116149.21	453.62	kraj	živice
130	845973.56	1116156.87	453.19	kraj	živice
131	845988.03	1116164.28	452.75	kraj	živice
132	846002.29	1116172.45	452.31	kraj	živice
133	846015.76	1116180.70	451.89	kraj	živice
134	846029.86	1116189.88	451.45	kraj	živice
135	846043.05	1116199.47	451.09	kraj	živice
136	846055.36	1116209.27	450.79	kraj	živice
137	846067.82	1116220.25	450.52	kraj	živice
138	846080.03	1116231.89	450.28	kraj	živice
139	846093.82	1116245.48	449.86	kraj	živice
140	846106.19	1116258.77	449.55	kraj	živice
141	846113.71	1116268.23	449.42	kraj	živice
142	845110.23	1115870.84	468.39	kraj	živice
143	845124.13	1115871.95	468.60	kraj	živice
144	845138.86	1115873.74	468.76	kraj	živice
145	845148.68	1115875.30	468.85	kraj	živice
148	845149.55	1115882.92	468.58	kraj	živice
149	845132.63	1115880.50	468.45	kraj	živice
150	845116.55	1115878.61	468.27	kraj	živice
163	844642.76	1115632.34	462.91	kraj	živice
164	844649.41	1115630.15	462.54	kraj	živice
172	844638.24	1115616.43	462.72	kraj	živice
173	844634.09	1115600.56	462.44	kraj	živice
174	844630.75	1115584.97	462.23	kraj	živice
175	844627.43	1115568.66	461.98	kraj	živice
176	844624.77	1115552.56	461.70	kraj	živice
177	844622.36	1115535.60	461.42	kraj	živice
178	844620.00	1115518.51	461.16	kraj	živice
179	844617.94	1115502.97	460.93	kraj	živice
180	844615.74	1115485.45	460.78	kraj	živice
181	844613.44	1115468.29	460.61	kraj	živice
182	844611.21	1115451.78	460.44	kraj	živice
183	844608.85	1115434.31	460.19	kraj	živice
184	844606.56	1115418.12	460.02	kraj	živice
185	844604.29	1115401.77	459.83	kraj	živice
186	844601.79	1115384.07	459.63	kraj	živice
187	844598.69	1115366.79	459.46	kraj	živice
188	844595.06	1115349.18	459.15	kraj	živice
189	844590.99	1115331.76	458.92	kraj	živice
190	844586.28	1115314.72	458.66	kraj	živice
191	844581.08	1115298.26	458.44	kraj	živice
192	844575.16	1115281.50	458.23	kraj	živice
193	844568.62	1115264.64	458.00	kraj	živice
194	844562.00	1115249.00	457.82	kraj	živice
195	844555.66	1115234.97	457.66	kraj	živice
196	844547.94	1115219.16	457.41	kraj	živice
197	844539.87	1115203.83	457.15	kraj	živice
198	844530.93	1115188.41	456.92	kraj	živice

199	844521.17	1115172.65	456.62	kraj	živice
200	844511.06	1115158.09	456.30	kraj	živice
201	844501.04	1115144.45	456.01	kraj	živice
202	844490.14	1115130.32	455.74	kraj	živice
203	844478.81	1115116.57	455.42	kraj	živice
204	844466.23	1115102.36	454.98	kraj	živice
205	844453.99	1115089.39	454.62	kraj	živice
303	844458.67	1115084.63	454.83	kraj	živice
304	844470.26	1115096.82	455.21	kraj	živice
305	844481.07	1115109.02	455.57	kraj	živice
306	844491.46	1115121.26	455.86	kraj	živice
307	844501.58	1115133.93	456.14	kraj	živice
308	844511.36	1115147.14	456.40	kraj	živice
309	844520.93	1115160.55	456.67	kraj	živice
310	844529.59	1115173.64	456.90	kraj	živice
311	844537.94	1115187.13	457.09	kraj	živice
312	844546.03	1115201.33	457.31	kraj	živice
313	844553.60	1115215.68	457.59	kraj	živice
314	844560.46	1115229.35	457.79	kraj	živice
318	844568.02	1115246.07	458.01	kraj	živice
319	844574.23	1115261.08	458.17	kraj	živice
320	844579.97	1115276.02	458.38	kraj	živice
321	844585.81	1115291.98	458.60	kraj	živice
322	844590.89	1115307.28	458.82	kraj	živice
323	844595.83	1115323.92	459.11	kraj	živice
324	844599.79	1115339.44	459.33	kraj	živice
325	844603.21	1115354.61	459.52	kraj	živice
326	844606.27	1115370.17	459.74	kraj	živice
327	844608.95	1115386.03	459.86	kraj	živice
328	844610.95	1115401.30	459.97	kraj	živice
329	844613.40	1115419.56	460.08	kraj	živice
330	844615.91	1115436.71	460.24	kraj	živice
331	844618.54	1115456.39	460.50	kraj	živice
332	844620.85	1115473.46	460.64	kraj	živice
333	844623.08	1115490.86	460.81	kraj	živice
334	844625.11	1115506.88	461.00	kraj	živice
335	844627.34	1115523.79	461.27	kraj	živice
336	844629.55	1115540.20	461.43	kraj	živice
337	844632.09	1115556.35	461.57	kraj	živice
338	844635.10	1115573.06	461.76	kraj	živice
339	844638.35	1115589.02	461.94	kraj	živice
340	844641.90	1115604.85	462.19	kraj	živice
341	844646.21	1115620.30	462.42	kraj	živice
445	844447.16	1115073.07	454.56	kraj	živice
446	844442.14	1115077.55	454.35	kraj	živice
447	844428.03	1115063.99	453.90	kraj	živice
448	844431.70	1115058.27	454.08	kraj	živice
449	844417.67	1115045.82	453.59	kraj	živice
450	844412.78	1115050.48	453.43	kraj	živice
451	844397.50	1115038.06	453.04	kraj	živice
452	844400.75	1115031.95	453.09	kraj	živice
453	844384.69	1115019.79	452.59	kraj	živice
454	844379.72	1115024.51	452.55	kraj	živice
455	844365.56	1115013.99	452.08	kraj	živice
456	844368.80	1115008.00	452.06	kraj	živice
457	844354.84	1114997.55	451.63	kraj	živice
458	844350.34	1115002.61	451.61	kraj	živice
459	844334.86	1114991.16	451.19	kraj	živice
460	844337.99	1114985.05	451.16	kraj	živice
1066	844650.57	1115657.34	463.26	kraj	živice
1067	844659.04	1115655.13	462.83	kraj	živice

1068	844663.90	1115666.12	462.93	kraj	živice
1069	844655.39	1115670.87	463.44	kraj	živice
1070	844665.85	1115691.33	463.71	kraj	živice
1071	844674.31	1115687.05	463.21	kraj	živice
1072	844687.11	1115708.70	463.53	kraj	živice
1073	844680.94	1115713.27	463.92	kraj	živice
1074	844687.79	1115723.52	464.04	kraj	živice
1075	844688.07	1115724.74	464.04	kraj	živice
1076	844696.66	1115721.79	463.67	kraj	živice
1077	844697.81	1115722.79	463.66	kraj	živice
1078	844702.16	1115728.33	463.74	kraj	živice
1079	844702.28	1115729.31	463.78	kraj	živice
1080	844698.44	1115737.91	464.33	kraj	živice
1081	844695.27	1115734.45	464.31	kraj	živice
1082	844691.42	1115729.66	464.23	kraj	živice
1083	844699.44	1115738.48	464.35	kraj	živice
1084	844700.55	1115739.34	464.37	kraj	živice
1085	844721.12	1115761.05	464.72	kraj	živice
1086	844727.41	1115755.33	464.38	kraj	živice
1087	844733.67	1115761.02	464.48	kraj	živice
1094	844763.57	1115801.92	465.42	kraj	živice
1095	844769.50	1115796.94	465.09	kraj	živice
1096	844784.65	1115807.96	465.35	kraj	živice
1097	844780.94	1115814.77	465.75	kraj	živice
1098	844801.86	1115827.80	465.95	kraj	živice
1099	844806.60	1115821.43	465.60	kraj	živice
1100	844830.26	1115833.85	465.79	kraj	živice
1101	844827.49	1115841.11	466.19	kraj	živice
1102	844849.60	1115850.93	466.39	kraj	živice
1103	844852.93	1115843.99	465.96	kraj	živice
1104	844874.31	1115851.93	466.15	kraj	živice
1105	844872.88	1115859.45	466.52	kraj	živice
1106	844889.55	1115864.40	466.62	kraj	živice
1107	844890.97	1115857.12	466.29	kraj	živice
1108	844915.50	1115862.87	466.58	kraj	živice
1109	844915.51	1115870.37	466.90	kraj	živice
1110	844940.37	1115874.46	467.15	kraj	živice
1111	844942.51	1115867.18	466.86	kraj	živice
1112	844975.32	1115870.40	467.09	kraj	živice
1113	844974.54	1115877.79	467.34	kraj	živice
1114	844999.65	1115878.61	467.43	kraj	živice
1115	845001.21	1115870.96	467.29	kraj	živice
1116	845013.17	1115870.90	467.37	kraj	živice
1117	845027.55	1115870.33	467.67	kraj	živice
1119	845035.31	1115878.21	467.75	kraj	živice
1122	845079.28	1115869.42	468.22	kraj	živice
1123	845084.00	1115877.32	468.09	kraj	živice
1124	845108.47	1115877.95	468.28	kraj	živice

# Technická zpráva

- 1) **název akce:** *Silnice II/191 Janovice – Nýrsko- SO 201*
- 2) **zakázka číslo:** 2098-2021
- 3) **zadavatel:** Doprastav a.s., K Zahradnictví 13, 18200 Praha 8.
- 4) **investor:** Správa a údržba silnic Plzeňského kraje
- 5) **datum měření:** 04-11/2021
- 6) **katastrální území:** Starý Láz
- 7) **podklady pro vypracování:** - digitální katastrální mapa  
- zaměření skutečného provedení stavby

## **A) Geodetické zaměření a zpracování dokumentace skutečného provedení stavby**

### **1) zadání prací:**

Úkolem zakázky bylo zaměření skutečného provedení stavby „*Silnice II/191 Janovice - Nýrsko*“, v rámci které byla provedena oprava povrchu vozovky SO 201 a následné zpracování skutečného provedení výše uvedené stavby.

### **2) měřické práce:**

Průběžně 04-11/2021 bylo prováděno zaměření krajů finální obrusné vrstvy ACO za účelem výpočtu plochy nového povrchu rekonstruované komunikace.

### **3) použité přístroje:**

Vlastní měření bylo provedeno přístrojem GPS SOUTH Galaxy G1 plus a totální stanicí TOPCON GT-603.

### **4) výpočetní práce a grafické zobrazení:**

Souřadnice zaměřených bodů byly vypočteny programem Groma. Do výřezu digitální katastrální mapy byly nahrány vypočtené body a v grafickém systému MicroStation V8 byla vytvořena veškerá kresba nového stavu. Vzhledem k hustotě zobrazených bodů, zvolenému měřítku a v zájmu čitelnosti byl tisk proveden bez čísel a výšek měřených bodů. Vše je ale vykresleno v digitální podobě – soubory \*.DGN a \*.DWG.

Z naměřených dat byla spočtena plocha nově položené koncové vrstvy ACO .

Na závěr byla vypočtena plocha nově položené vrstvy – vyjádřená v tabulce níže.

**Plocha vrstvy – SO 201**

Konstrukční vrstva	výměra
ACO	305,59 m <sup>2</sup>

**5) použitý souřadnicový systém:** S-JTSK

**použitý výškový systém:** Balt po vyrovnání (Bpv)

**6) přílohy:** Grafická část – 1 list A3 pro vykreslení DSPS v měřítku 1:1000  
Seznam souřadnic

CD - výkres situace ve formátu \*.dgn, \*.dwg  
seznam souřadnic ve formátu txt

Měření a výpočty založeny u dodavatele geodetických prací.

Polní práce: [redacted]


Kancelářské práce: [redacted]

Náležitostmi a přesností odpovídá  
právním předpisům

Ověřil: [redacted]

Dne: 26. 10. 2021

Pod číslem j.: 172c/2021



**SEZNAM SOUŘADNIC****Souřadnicový systém: S-JTSK****Výškový systém: Bpv**

<b>Bod č.</b>	<b>Y</b>	<b>X</b>	<b>Z</b>	<b>popis</b>
1088	844729.29	1115769.35	464.85	kraj živice
1089	844738.90	1115779.27	464.97	kraj živice
1090	844739.83	1115780.00	464.98	kraj živice
1091	844751.52	1115778.09	464.74	kraj živice
1092	844757.39	1115784.43	464.85	kraj živice
1093	844751.98	1115791.62	465.22	kraj živice

# Technická zpráva

- 1) **název akce:** *Silnice II/191 Janovice – Nýrsko- SO 202*
- 2) **zakázka číslo:** 2098-2021
- 3) **zadavatel:** Doprastav a.s., K Zahradnictví 13, 18200 Praha 8.
- 4) **investor:** Správa a údržba silnic Plzeňského kraje
- 5) **datum měření:** 04-11/2021
- 6) **katastrální území:** Starý Láz
- 7) **podklady pro vypracování:** - digitální katastrální mapa  
- zaměření skutečného provedení stavby

## **A) Geodetické zaměření a zpracování dokumentace skutečného provedení stavby**

### **1) zadání prací:**

Úkolem zakázky bylo zaměření skutečného provedení stavby „*Silnice II/191 Janovice - Nýrsko*“, v rámci které byla provedena oprava povrchu vozovky SO 202 a následné zpracování skutečného provedení výše uvedené stavby.

### **2) měřické práce:**

Průběžně 04-11/2021 bylo prováděno zaměření krajů finální obrusné vrstvy ACO za účelem výpočtu plochy nového povrchu rekonstruované komunikace.

### **3) použité přístroje:**

Vlastní měření bylo provedeno přístrojem GPS SOUTH Galaxy G1 plus a totální stanicí TOPCON GT-603.

### **4) výpočetní práce a grafické zobrazení:**

Souřadnice zaměřených bodů byly vypočteny programem Groma. Do výřezu digitální katastrální mapy byly nahrány vypočtené body a v grafickém systému MicroStation V8 byla vytvořena veškerá kresba nového stavu. Vzhledem k hustotě zobrazených bodů, zvolenému měřítku a v zájmu čitelnosti byl tisk proveden bez čísel a výšek měřených bodů. Vše je ale vykresleno v digitální podobě – soubory \*.DGN a \*.DWG.

Z naměřených dat byla spočtena plocha nově položené koncové vrstvy ACO .

Na závěr byla vypočtena plocha nově položené vrstvy – vyjádřená v tabulce níže.

### Plocha vrstvy – SO 202

Konstrukční vrstva	výměra
ACO	323,53 m <sup>2</sup>

5) použitý souřadnicový systém: S-JTSK

použitý výškový systém: Balt po vyrovnání (Bpv)

6) přílohy: Grafická část – 1 list A3 pro vykreslení DSPS v měřítku 1:1000  
– 1 list A3 pro vykreslení DSPS v měřítku 1:200  
Seznam souřadnic

CD - výkres situace ve formátu \*.dgn, \*.dwg  
seznam souřadnic ve formátu txt

Měření a výpočty založeny u dodavatele geodetických prací.

Polní práce: [REDACTED]

Kancelářské práce: [REDACTED]

Náležitostmi a přesností odpovídá  
právním předpisům

Ověřil: [REDACTED]

Dne: 26. 10. 2021

Pod číslem j.: 172c/2021



**SEZNAM SOUŘADNIC**

*Souřadnicový systém: S-JTSK*

*Výškový systém: Bpv*

<b>Bod č.</b>	<b>Y</b>	<b>X</b>	<b>Z</b>	<b>popis</b>
1120	845074.48	1115877.49	468.05	živice
1121	845074.29	1115869.56	468.20	živice

# Technická zpráva

- 1) **název akce:** *Silnice II/191 Janovice – Nýrsko- SO 101*
- 2) **zakázka číslo:** 2098-2021
- 3) **zadavatel:** Doprastav a.s., K Zahradnictví 13, 18200 Praha 8.
- 4) **investor:** Správa a údržba silnic Plzeňského kraje
- 5) **datum měření:** 04-11/2021
- 6) **katastrální území:** Janovice nad Úhlavou, Hvízdalka, Petrovice nad Úhlavou
- 7) **podklady pro vypracování:**
- digitální katastrální mapa
  - zaměření skutečného provedení stavby

## **A) Geodetické zaměření a zpracování dokumentace skutečného provedení stavby**

### **1) zadání prací:**

Úkolem zakázky bylo zaměření skutečného provedení stavby „*Silnice II/191 Janovice - Nýrsko*“, v rámci které byla provedena oprava povrchu vozovky SO 101 a následné zpracování skutečného provedení výše uvedené stavby.

### **2) měřické práce:**

Průběžně 04-11/2021 bylo prováděno zaměření krajů finální obrusné vrstvy ACO za účelem výpočtu plochy nového povrchu rekonstruované komunikace.

### **3) použité přístroje:**

Vlastní měření bylo provedeno přístrojem GPS SOUTH Galaxy G1 plus a totální stanicí TOPCON GT-603.

### **4) výpočetní práce a grafické zobrazení:**

Souřadnice zaměřených bodů byly vypočteny programem Groma. Do výřezu digitální katastrální mapy byly nahrány vypočtené body a v grafickém systému MicroStation V8 byla vytvořena veškerá kresba nového stavu. Vzhledem k hustotě zobrazených bodů, zvolenému měřítku a v zájmu čitelnosti byl tisk proveden bez čísel a výšek měřených bodů. Vše je ale vykresleno v digitální podobě – soubory \*.DGN a \*.DWG.

Z naměřených dat byla spočtena plocha nově položené koncové vrstvy ACO .

Na závěr byla vypočtena plocha nově položené vrstvy – vyjádřená v tabulce níže.

### Plocha vrstvy – SO 101

Konstrukční vrstva	výměra
ACO	20 489,56 m <sup>2</sup>

5) použitý souřadnicový systém: S-JTSK

použitý výškový systém: Balt po vyrovnání (Bpv)

6) přílohy: Grafická část – 8 listů A3 pro vykreslení DSPS vměřítku 1:1000  
Seznam souřadnic

CD - výkres situace ve formátu \*.dgn, \*.dwg  
seznam souřadnic ve formátu txt

Měření a výpočty založeny u dodavatele geodetických prací.

Polní práce: [redacted]

Kancelářské práce: [redacted]

Náležitostmi a přesností odpovídá  
právním předpisům

Ověřil: [redacted]

Dne: 26. 10. 2021

Pod číslem j.: 172c/2021



**SEZNAM SOUŘADNIC****Souřadnicový systém: S-JTSK****Výškový systém: Bpv**

<b>Bod č.</b>	<b>Y</b>	<b>X</b>	<b>Z</b>	<b>popis</b>
574	843704.93	1114420.79	438.84	kraj živice
575	843698.79	1114424.63	438.84	kraj živice
576	843684.03	1114408.40	438.57	kraj živice
577	843689.27	1114403.89	438.55	kraj živice
578	843675.61	1114388.99	438.32	kraj živice
579	843670.05	1114393.31	438.33	kraj živice
580	843656.23	1114378.48	438.09	kraj živice
581	843660.78	1114373.14	438.06	kraj živice
582	843648.50	1114359.72	437.83	kraj živice
583	843643.23	1114364.24	437.83	kraj živice
584	843631.45	1114351.43	437.61	kraj živice
585	843636.21	1114346.33	437.61	kraj živice
586	843624.05	1114333.09	437.34	kraj živice
587	843618.53	1114337.43	437.34	kraj živice
588	843606.98	1114324.84	437.16	kraj živice
589	843611.53	1114319.44	437.14	kraj živice
590	843598.64	1114305.32	436.88	kraj živice
591	843593.12	1114309.74	436.89	kraj živice
592	843580.71	1114296.15	436.65	kraj živice
593	843585.21	1114290.64	436.65	kraj živice
594	843573.56	1114277.81	436.38	kraj živice
595	843568.14	1114282.34	436.38	kraj živice
596	843551.94	1114264.21	436.05	kraj živice
597	843556.73	1114259.68	436.05	kraj živice
599	843538.80	1114249.65	435.84	kraj živice
703	843528.22	1114238.16	435.81	kraj živice
704	843515.72	1114224.95	435.73	kraj živice
705	843502.90	1114211.69	435.67	kraj živice
706	843490.94	1114199.91	435.62	kraj živice
707	843476.67	1114186.95	435.54	kraj živice
708	843460.98	1114173.71	435.50	kraj živice
709	843446.01	1114163.04	435.53	kraj živice
710	843431.47	1114153.69	435.55	kraj živice
711	843422.10	1114147.29	435.59	kraj živice
712	843411.94	1114139.99	435.68	kraj živice
713	843397.79	1114129.98	435.76	kraj živice
714	843392.99	1114126.10	435.83	kraj živice
715	843390.87	1114123.70	435.88	kraj živice
716	843389.27	1114122.33	435.88	kraj živice
717	843385.42	1114119.78	435.93	kraj živice
718	843379.34	1114115.82	436.06	kraj živice
719	843359.84	1114105.29	436.36	kraj živice
720	843332.99	1114092.75	436.75	kraj živice
721	843304.71	1114080.81	437.09	kraj živice
722	843298.72	1114078.41	437.15	kraj živice
723	843295.16	1114077.39	437.17	kraj živice
724	843271.08	1114068.31	437.55	kraj živice
725	843248.23	1114058.16	438.02	kraj živice
726	843217.89	1114045.61	438.50	kraj živice
727	843187.27	1114032.34	438.78	kraj živice
728	843157.63	1114018.16	438.94	kraj živice
729	843128.73	1114002.16	438.87	kraj živice
730	843102.06	1113985.63	438.68	kraj živice
731	843073.69	1113967.01	438.60	kraj živice
732	843046.20	1113949.24	438.57	kraj živice

733	843018.84	1113931.48	438.50	kraj	živice
734	842989.68	1113912.44	438.52	kraj	živice
735	842959.73	1113893.30	438.49	kraj	živice
736	842931.86	1113875.31	438.22	kraj	živice
737	842901.25	1113855.38	437.84	kraj	živice
738	842871.22	1113836.03	437.44	kraj	živice
739	842845.69	1113819.46	437.01	kraj	živice
740	842816.02	1113800.30	436.41	kraj	živice
741	842786.70	1113781.37	435.67	kraj	živice
742	842752.27	1113759.36	434.79	kraj	živice
743	842723.03	1113740.40	433.99	kraj	živice
744	842690.58	1113719.60	433.12	kraj	živice
745	842660.89	1113700.33	432.44	kraj	živice
746	842618.45	1113672.91	431.60	kraj	živice
747	842585.76	1113651.98	431.18	kraj	živice
748	842555.54	1113632.52	430.86	kraj	živice
749	842525.46	1113613.26	430.62	kraj	živice
750	842480.72	1113584.58	430.27	kraj	živice
751	842451.75	1113565.37	430.22	kraj	živice
752	842424.56	1113546.12	430.25	kraj	živice
753	842409.65	1113535.23	430.39	kraj	živice
754	842405.25	1113532.51	430.46	kraj	živice
755	842398.83	1113531.74	430.30	kraj	živice
756	842393.29	1113527.83	430.48	kraj	živice
757	842390.71	1113524.96	430.55	kraj	živice
758	842389.44	1113523.20	430.62	kraj	živice
759	842385.48	1113519.78	430.75	kraj	živice
760	842382.64	1113517.18	430.84	kraj	živice
761	842380.37	1113514.66	430.90	kraj	živice
762	842377.21	1113510.61	431.00	kraj	živice
763	842367.19	1113497.19	431.33	kraj	živice
764	842345.68	1113473.45	432.02	kraj	živice
765	842323.02	1113447.39	432.87	kraj	živice
766	842301.52	1113421.38	433.73	kraj	živice
767	842280.40	1113394.92	434.43	kraj	živice
768	842256.48	1113364.85	435.07	kraj	živice
769	842232.69	1113334.78	435.41	kraj	živice
770	842210.42	1113306.66	435.67	kraj	živice
771	842186.65	1113277.62	435.78	kraj	živice
772	842162.02	1113248.74	435.63	kraj	živice
773	842135.28	1113220.42	435.29	kraj	živice
774	842096.57	1113185.64	434.44	kraj	živice
775	842067.84	1113164.94	433.51	kraj	živice
776	842037.68	1113145.66	432.59	kraj	živice
777	842005.31	1113126.41	431.58	kraj	živice
778	841969.49	1113106.30	430.38	kraj	živice
779	841940.18	1113090.09	429.41	kraj	živice
780	841915.92	1113076.76	428.58	kraj	živice
828	841919.12	1113070.80	428.58	kraj	živice
829	841951.86	1113088.81	429.68	kraj	živice
830	841986.11	1113107.77	430.84	kraj	živice
831	842003.64	1113117.79	431.45	kraj	živice
833	842004.73	1113118.06	431.43	kraj	živice
835	842012.39	1113122.53	431.74	kraj	živice
836	842013.28	1113123.32	431.80	kraj	živice
837	842042.94	1113141.12	432.84	kraj	živice
838	842070.34	1113158.47	433.70	kraj	živice
839	842093.81	1113174.63	434.49	kraj	živice
840	842117.23	1113193.87	435.02	kraj	živice
841	842142.13	1113217.71	435.54	kraj	živice
842	842164.94	1113241.84	435.75	kraj	živice

843	842186.16	1113266.34	435.86	kraj	živice
844	842208.82	1113293.76	435.78	kraj	živice
845	842230.32	1113320.46	435.53	kraj	živice
846	842250.57	1113345.92	435.25	kraj	živice
847	842272.87	1113373.92	434.79	kraj	živice
848	842293.82	1113400.12	434.16	kraj	živice
849	842305.10	1113414.03	433.73	kraj	živice
850	842305.75	1113414.44	433.70	kraj	živice
851	842310.71	1113420.66	433.51	kraj	živice
852	842310.85	1113421.20	433.51	kraj	živice
853	842331.90	1113446.91	432.64	kraj	živice
854	842334.17	1113449.46	432.55	kraj	živice
855	842338.74	1113453.43	432.39	kraj	živice
856	842347.39	1113460.84	431.96	kraj	živice
857	842353.65	1113466.54	431.76	kraj	živice
858	842360.95	1113474.52	431.51	kraj	živice
859	842380.41	1113498.53	430.87	kraj	živice
860	842381.15	1113499.56	430.87	kraj	živice
861	842404.99	1113521.66	430.32	kraj	živice
862	842433.44	1113543.92	430.08	kraj	živice
863	842462.67	1113564.35	430.13	kraj	živice
864	842493.39	1113584.37	430.33	kraj	živice
865	842524.62	1113604.28	430.56	kraj	živice
866	842553.99	1113623.26	430.78	kraj	živice
867	842582.66	1113641.74	431.09	kraj	živice
868	842612.35	1113660.72	431.42	kraj	živice
869	842642.95	1113680.33	431.89	kraj	živice
870	842674.44	1113700.78	432.67	kraj	živice
871	842707.08	1113721.64	433.43	kraj	živice
872	842738.10	1113741.71	434.22	kraj	živice
873	842768.66	1113761.48	435.04	kraj	živice
874	842797.61	1113780.45	435.84	kraj	živice
875	842830.44	1113801.73	436.62	kraj	živice
876	842862.44	1113822.42	437.21	kraj	živice
877	842889.29	1113839.82	437.66	kraj	živice
878	842919.08	1113858.82	437.97	kraj	živice
879	842950.65	1113879.19	438.34	kraj	živice
880	842980.42	1113898.10	438.47	kraj	živice
881	843012.34	1113918.93	438.47	kraj	živice
882	843042.30	1113938.31	438.49	kraj	živice
883	843070.25	1113956.38	438.56	kraj	živice
884	843094.79	1113972.23	438.65	kraj	živice
885	843126.08	1113992.09	438.70	kraj	živice
886	843157.48	1114009.89	438.80	kraj	živice
887	843190.88	1114026.17	438.61	kraj	živice
888	843236.24	1114045.53	438.25	kraj	živice
889	843271.27	1114059.66	437.69	kraj	živice
891	843283.45	1114064.38	437.46	kraj	živice
892	843287.43	1114065.93	437.39	kraj	živice
894	843319.76	1114079.24	437.01	kraj	živice
895	843345.14	1114089.78	436.79	kraj	živice
896	843354.51	1114093.07	436.70	kraj	živice
897	843363.67	1114096.80	436.57	kraj	živice
898	843369.79	1114099.71	436.49	kraj	živice
899	843373.33	1114101.58	436.40	kraj	živice
900	843385.91	1114109.12	436.19	kraj	živice
901	843404.20	1114122.91	435.99	kraj	živice
902	843434.00	1114144.03	435.89	kraj	živice
903	843462.87	1114166.07	435.66	kraj	živice
904	843489.18	1114188.82	435.73	kraj	živice
905	843518.96	1114218.42	435.82	kraj	živice

1011	841315.80	1112729.47	415.38	kraj	živice
1012	841319.77	1112724.34	415.38	kraj	živice
1013	841333.75	1112736.11	415.42	kraj	živice
1014	841330.13	1112741.53	415.41	kraj	živice
1015	841343.68	1112752.88	415.35	kraj	živice
1016	841348.45	1112748.42	415.37	kraj	živice
1017	841364.13	1112760.95	415.26	kraj	živice
1018	841360.07	1112766.44	415.39	kraj	živice
1019	841375.50	1112778.50	415.46	kraj	živice
1020	841379.98	1112773.04	415.22	kraj	živice
1021	841394.92	1112783.14	415.30	kraj	živice
1022	841391.94	1112789.56	415.52	kraj	živice
1023	841408.60	1112799.37	415.57	kraj	živice
1024	841412.68	1112793.82	415.48	kraj	živice
1025	841432.69	1112804.87	415.82	kraj	živice
1026	841429.97	1112811.28	415.87	kraj	živice
1027	841447.79	1112820.95	416.08	kraj	živice
1028	841451.38	1112815.24	416.09	kraj	živice
1029	841480.08	1112830.69	416.40	kraj	živice
1030	841476.94	1112836.65	416.38	kraj	živice
1031	841505.92	1112852.63	416.86	kraj	živice
1032	841509.63	1112846.93	416.88	kraj	živice
1033	841539.83	1112863.48	417.33	kraj	živice
1034	841536.96	1112869.79	417.31	kraj	živice
1056	841833.14	1113023.69	425.55	kraj	živice
1057	841830.27	1113029.77	425.57	kraj	živice
1058	841861.12	1113046.70	426.58	kraj	živice
1059	841865.03	1113041.05	426.57	kraj	živice
1060	841897.80	1113059.04	427.80	kraj	živice
1061	841895.41	1113065.54	427.83	kraj	živice
1549	841303.93	1112719.19	415.31	kraj	živice
1615	841307.74	1112714.34	415.27	kraj	živice
1640	841126.04	1112577.68		kraj	živice
1641	841108.11	1112566.85		kraj	živice
1642	841091.24	1112557.52		kraj	živice
1643	841066.59	1112546.74		kraj	živice
1644	841070.24	1112537.83		kraj	živice
1645	841079.77	1112542.12		kraj	živice
1646	841085.51	1112544.99		kraj	živice
1647	841088.89	1112546.77		kraj	živice
1648	841095.23	1112550.27		kraj	živice
1649	841111.54	1112559.78		kraj	živice
1650	841130.18	1112571.34		kraj	živice